


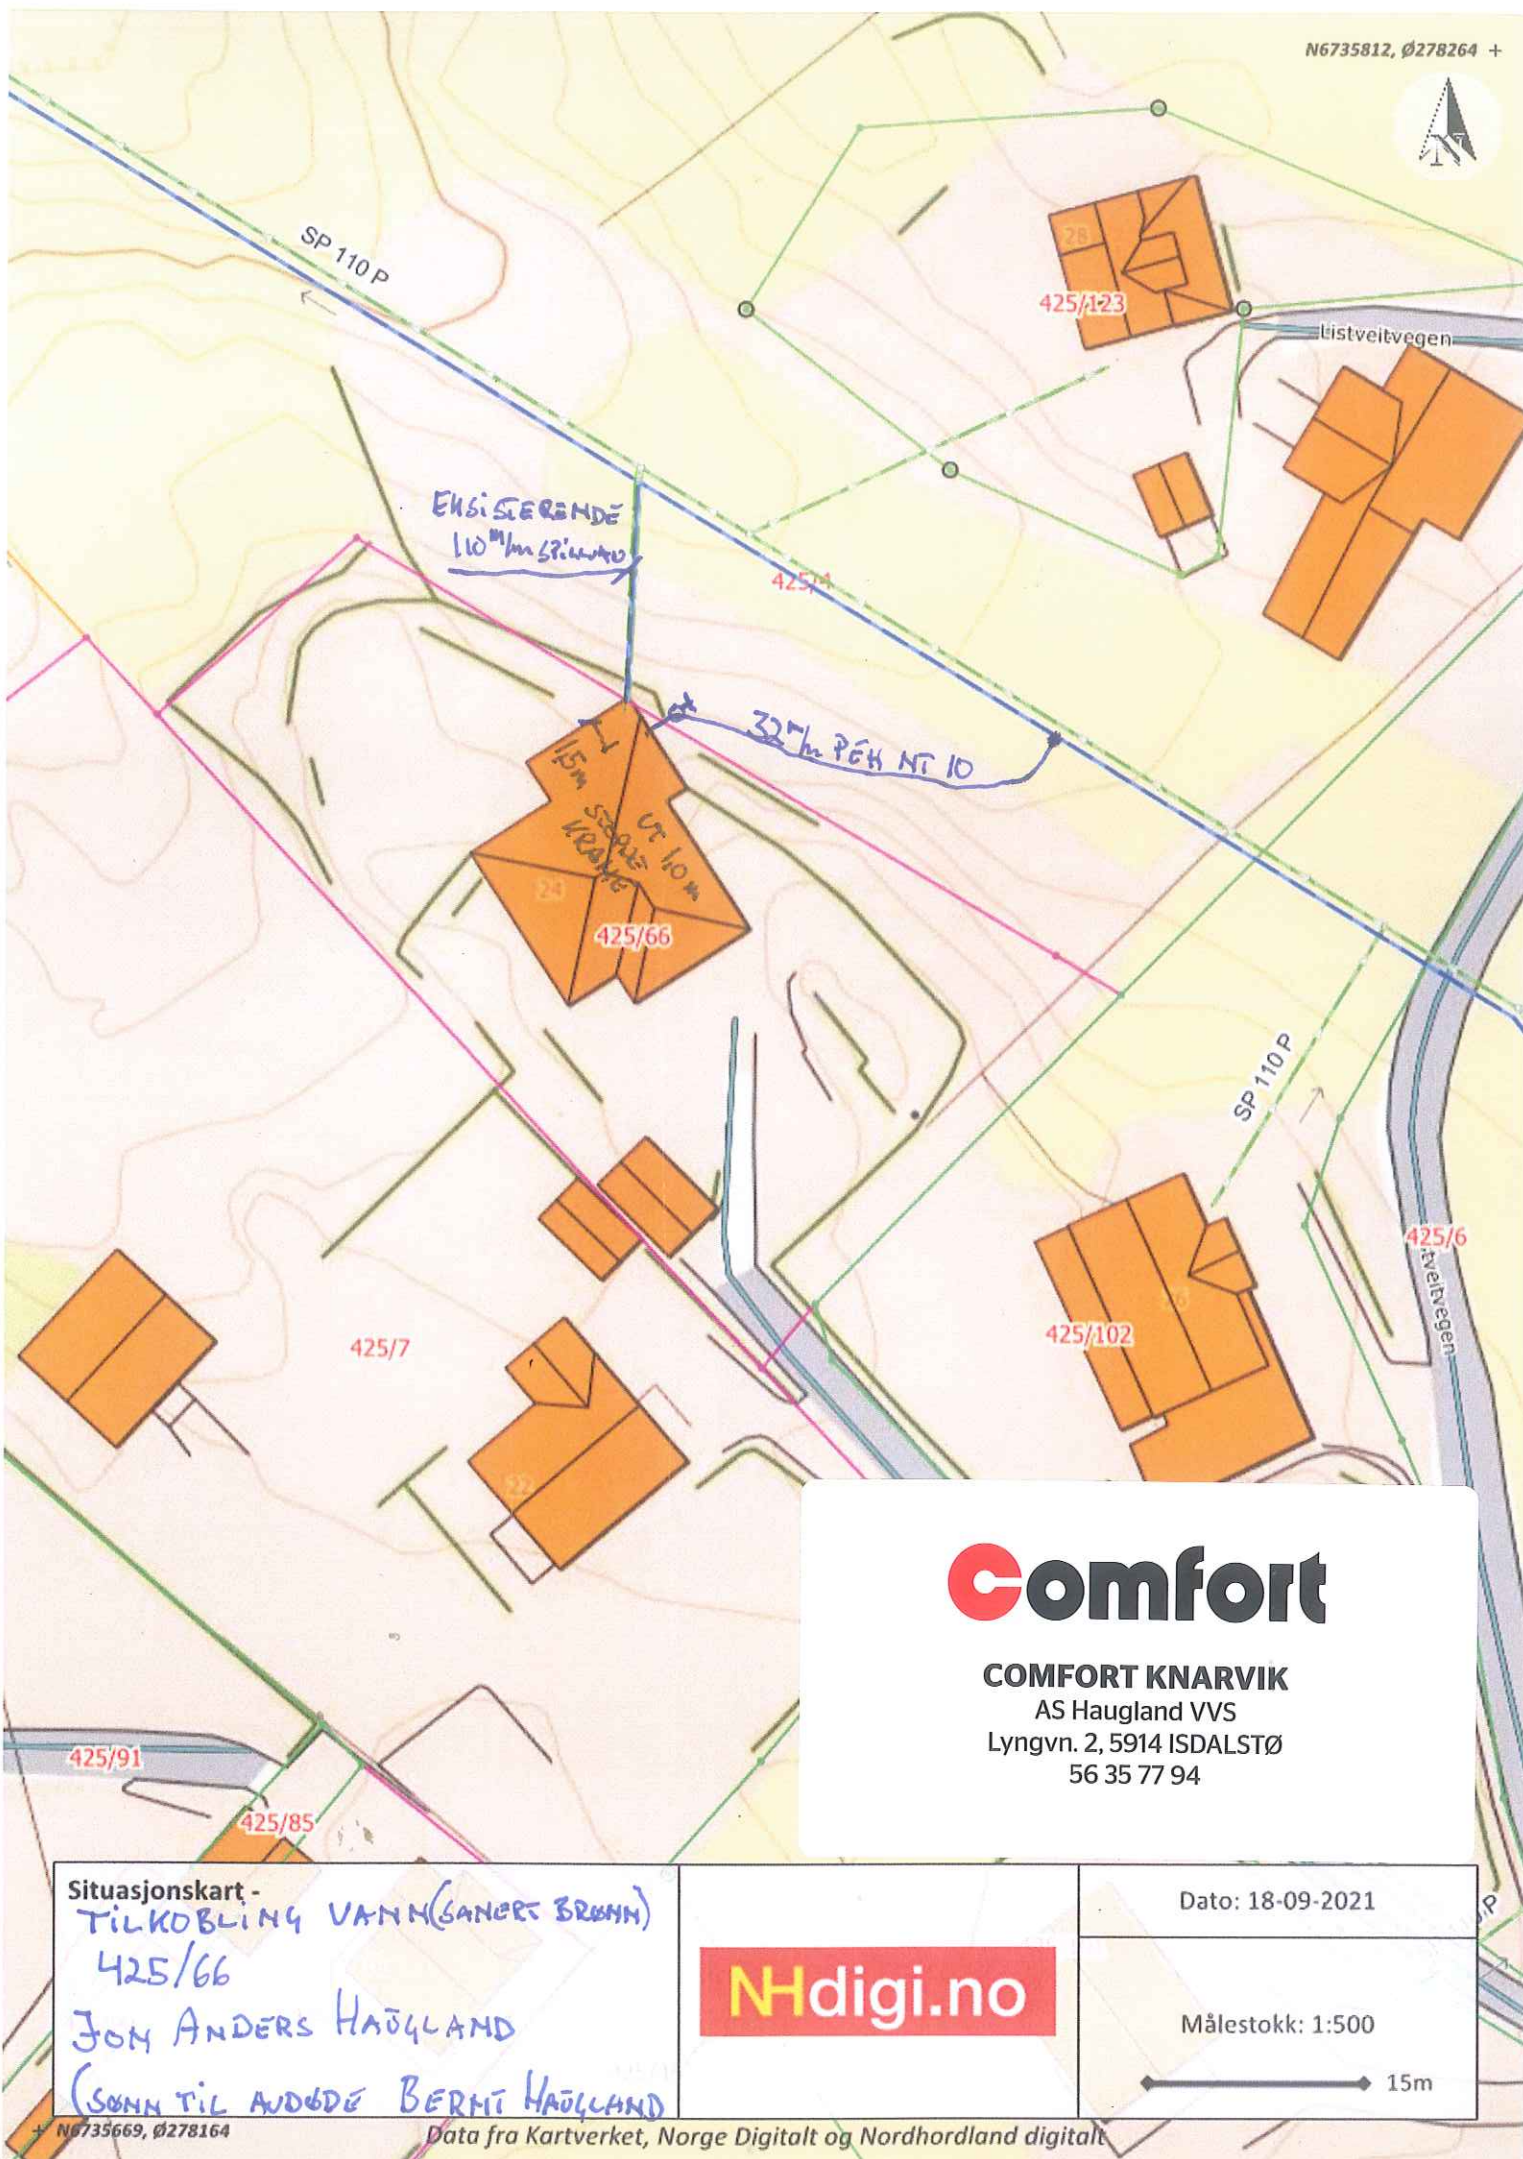

# Comfort

## COMFORT KNARVIK

AS Haugland VVS  
Lyngvn. 2, 5914 ISDALSTØ  
56 35 77 94

Situasjonskart -  
TILKOBLING VANN (SANERT BRUNN)  
425/66  
JON ANDERS HAUGLAND  
(SØNN TIL AVDDE BERNH HAUGLAND)

NHdigi.no

Dato: 18-09-2021

Målestokk: 1:500

15m