

## Søknad om ferdigattest

Pbl § 21-10, SAK10 §§ 8-1 og 8-2

Søknaden gjelder							
Eiendom/ byggested	Gnr.	Bnr.	Festenr.	Seksjonsnr.	Bygningsnr.	Bolignr.	Kommune
	Adresse			Postnr.	Poststed		
	36	38ag52					Meland
	Riplevikveien 117			5919	Frekhaug		

Ferdigattest	
Tilfredsstillert tiltaket kravene til ferdigattest?	<input checked="" type="checkbox"/> Ja <input type="checkbox"/> Nei Hvis nei, fyll ut informasjonen nedenfor.
Det gjenstår følgende arbeider av mindre vesentlig betydning som vil bli utført innen 14 dager:	Dato
Type arbeider	
Bekreftelse på at disse arbeidene er utført vil være kommunen i hende innen:	Dato

Oppdatert dokumentasjon	
Er det foretatt ikke søknadspåtlige endringer/justeringer i forhold til tillatelsen?	
<input checked="" type="checkbox"/> Ja <input type="checkbox"/> Nei	Hvis ja, vedlegg oppdatert situasjonsplan, tegninger eller dokumentasjon som viser hva som er utført.

Sluttrapport for avfall		
Sluttrapport av	Dato	vedlegges søknaden
Ansvarlig søker forplikter seg til å påse at sluttrapporten blir ajourført og oppbevart.		Vedlegg nr. K -

Varmesystem			
Energiforsyning		Varmefordeling	
<input checked="" type="checkbox"/> Elektrisitet	<input type="checkbox"/> Sol	<input type="checkbox"/> Vannbåren gulvvarme	<input type="checkbox"/> Luftoppvarming
<input type="checkbox"/> Biobrensel	<input type="checkbox"/> Gass	<input type="checkbox"/> Vannbåren radioator	<input checked="" type="checkbox"/> Kamin/ovn/peis
<input type="checkbox"/> Varmepumpe - luft	<input type="checkbox"/> Olje/parafin	<input checked="" type="checkbox"/> Elektriske varmekabler	<input type="checkbox"/> Annet
<input type="checkbox"/> Varmepumpe - berg/sjø	<input type="checkbox"/> Annet	<input checked="" type="checkbox"/> Elektriske panelovner	
<input type="checkbox"/> Fjernvarme/spillvarme			<input type="checkbox"/> Ikke relevant

Erklæring	
<input checked="" type="checkbox"/>	Det bekreftes at tilstrekkelig dokumentasjon som grunnlag for driftsfasen er overlevert byggherrens eier

Vedlegg				
Beskrivelse av vedlegg	Gruppe	Nr. fra – til	Ikke relevant	
Situasjonsplan, avkjøringsplan	D	-	<input checked="" type="checkbox"/>	
Tegninger, plan, snitt, fasade	E	8, 10, 15	<input type="checkbox"/>	
Redegjørelser/kart	F	-	<input type="checkbox"/>	
Gjennomføringsplan	G	-	<input checked="" type="checkbox"/>	
Sluttrapport for avfallsplan og miljøsaneringsbeskrivelse	K	-	<input checked="" type="checkbox"/>	
Boligspesifikasjon i matrikkelen	H	-	<input checked="" type="checkbox"/>	
Uttalelser fra andre offentlige myndigheter	I	-	<input checked="" type="checkbox"/>	
Andre vedlegg	Q	1 - 1	<input checked="" type="checkbox"/>	

Underskrifter					
Ansvarlig søker for tiltaket (for tiltak etter pbl § 20-1)			Tiltakshaver (bare for tiltak uten ansvarlig søker pbl 20-4)		
Foretak			Navn		
			Bjørn Meidell		
Kontaktperson		Telefon	Mobiltelefon	Kontaktperson	Telefon
				Bjørn Meidell	96624994
E-post			E-post		
			bm@hpro.no		
Dato		Underskrift	Dato		Underskrift
			21/9-21		Bjørn Meidell
Gjentas med blokkbokstaver			Gjentas med blokkbokstaver		
			Bjørn Meidell		

Alver Kommune

PB 4

5906 Frekhaug

Bjørn Meidell , Beate Iren Haraldsen

Breivikveien 101

5310 Hauglandshella

Bergen 21.09.2021

Vedlegg til søknad om ferdigattest

Saksnummer 147/2019

Det er gjort en endring på takutstikk i retning vest

Takutstikk i retning vest er trukket ut tilsvarende til nybygg retning sør. Bygningsteknisk og estetisk er dette en bedre løsning. Det utgjør ingen forskjell på boareal i forhold til opprinnelige tegninger innsendt i byggesøknaden. Det var ved en feil ikke kommet med takutstikk på opprinnelige tegninger E10.

Det er også gjort noen små endringer på inndeling av soverom.

Nye tegninger og bilde av endring er vedlagt.

Med vennlig Hilsen


  
Bjørn Meidell

E-15

Gnr 36 Brn 38 og 52

Plantegning

Målestokk 1-100

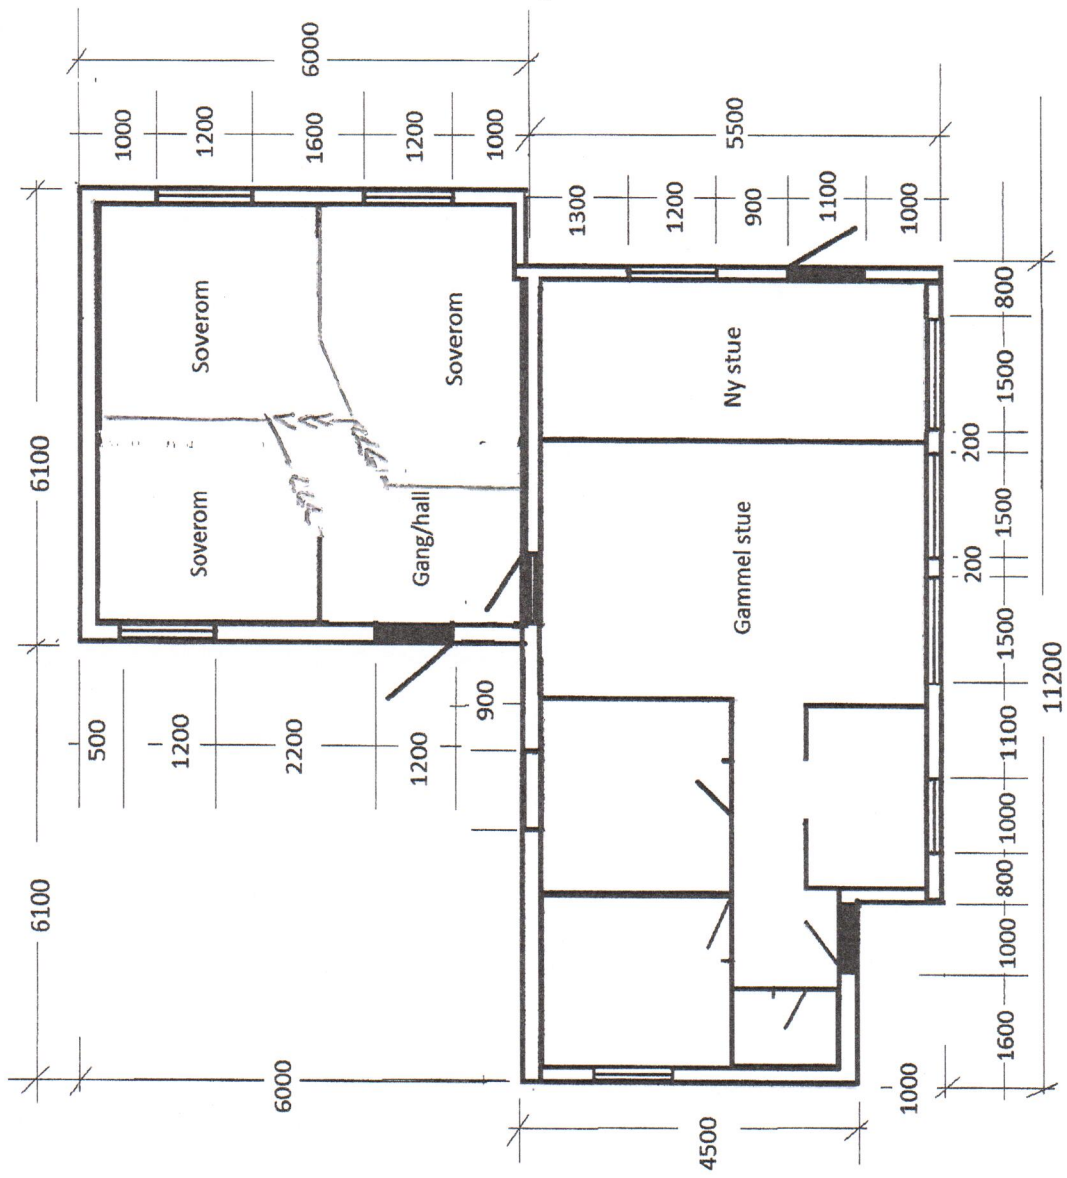


E-10

Gnr 36 Bnr 38 og 52

Fasade sett fra sør.

Målestokk 1:100

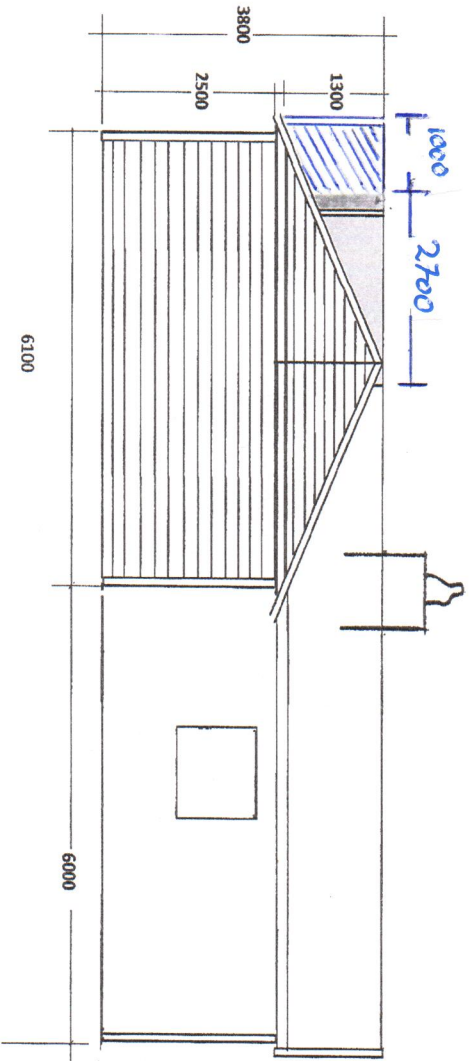


E-8

Gnr 36 Brn 38 og 52

Fasade mod nord

Målestokk 1:100

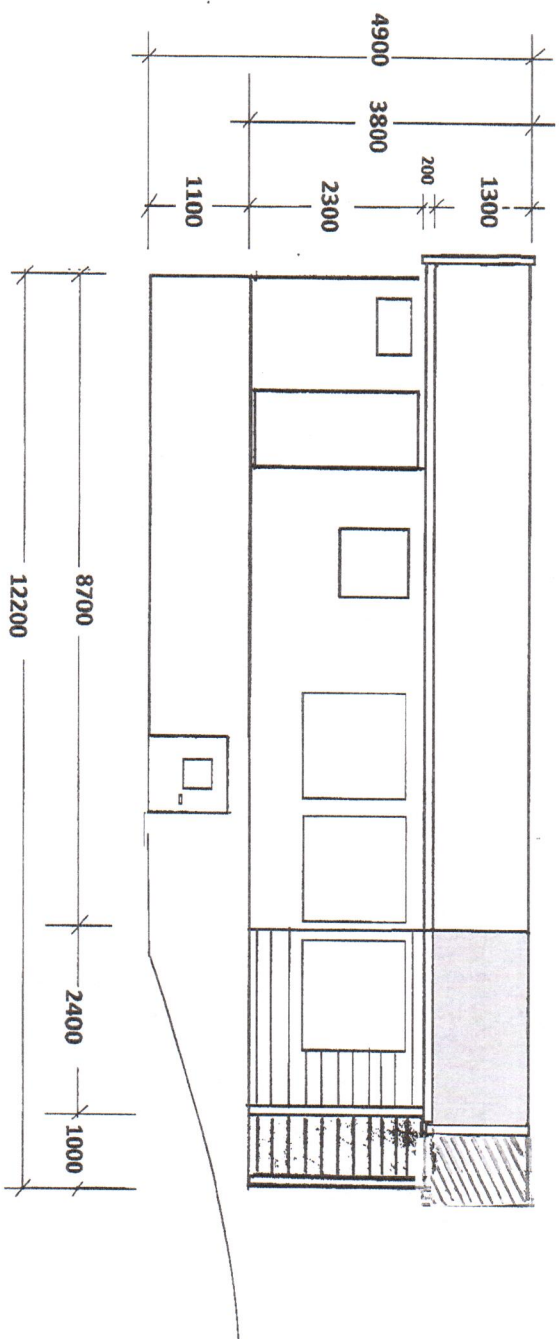

Q-1

Gnr 36 Brn 38 og 52



# SITUASJONSKART

Gnr/Bnr: 36/ 38, 52  
Adresse: Riplevikvegen 117  
Eigar/sokar: Haraldsen / Meidell

Kvalitet : FKB-B

Gjeldande plan : Kommuneplan  
Planformål : Fritidsbustader ( framtidig)

Vår referanse: Amg






Sign. ....




Målestokk: 1:500  
Dato: 28.02.2019

MELAND  
KOMMUNE



-  Gjerde
-  Usikker eigedomsgrense
-  Målt eigedomsgrense
-  Bolighus
-  Andre bygg

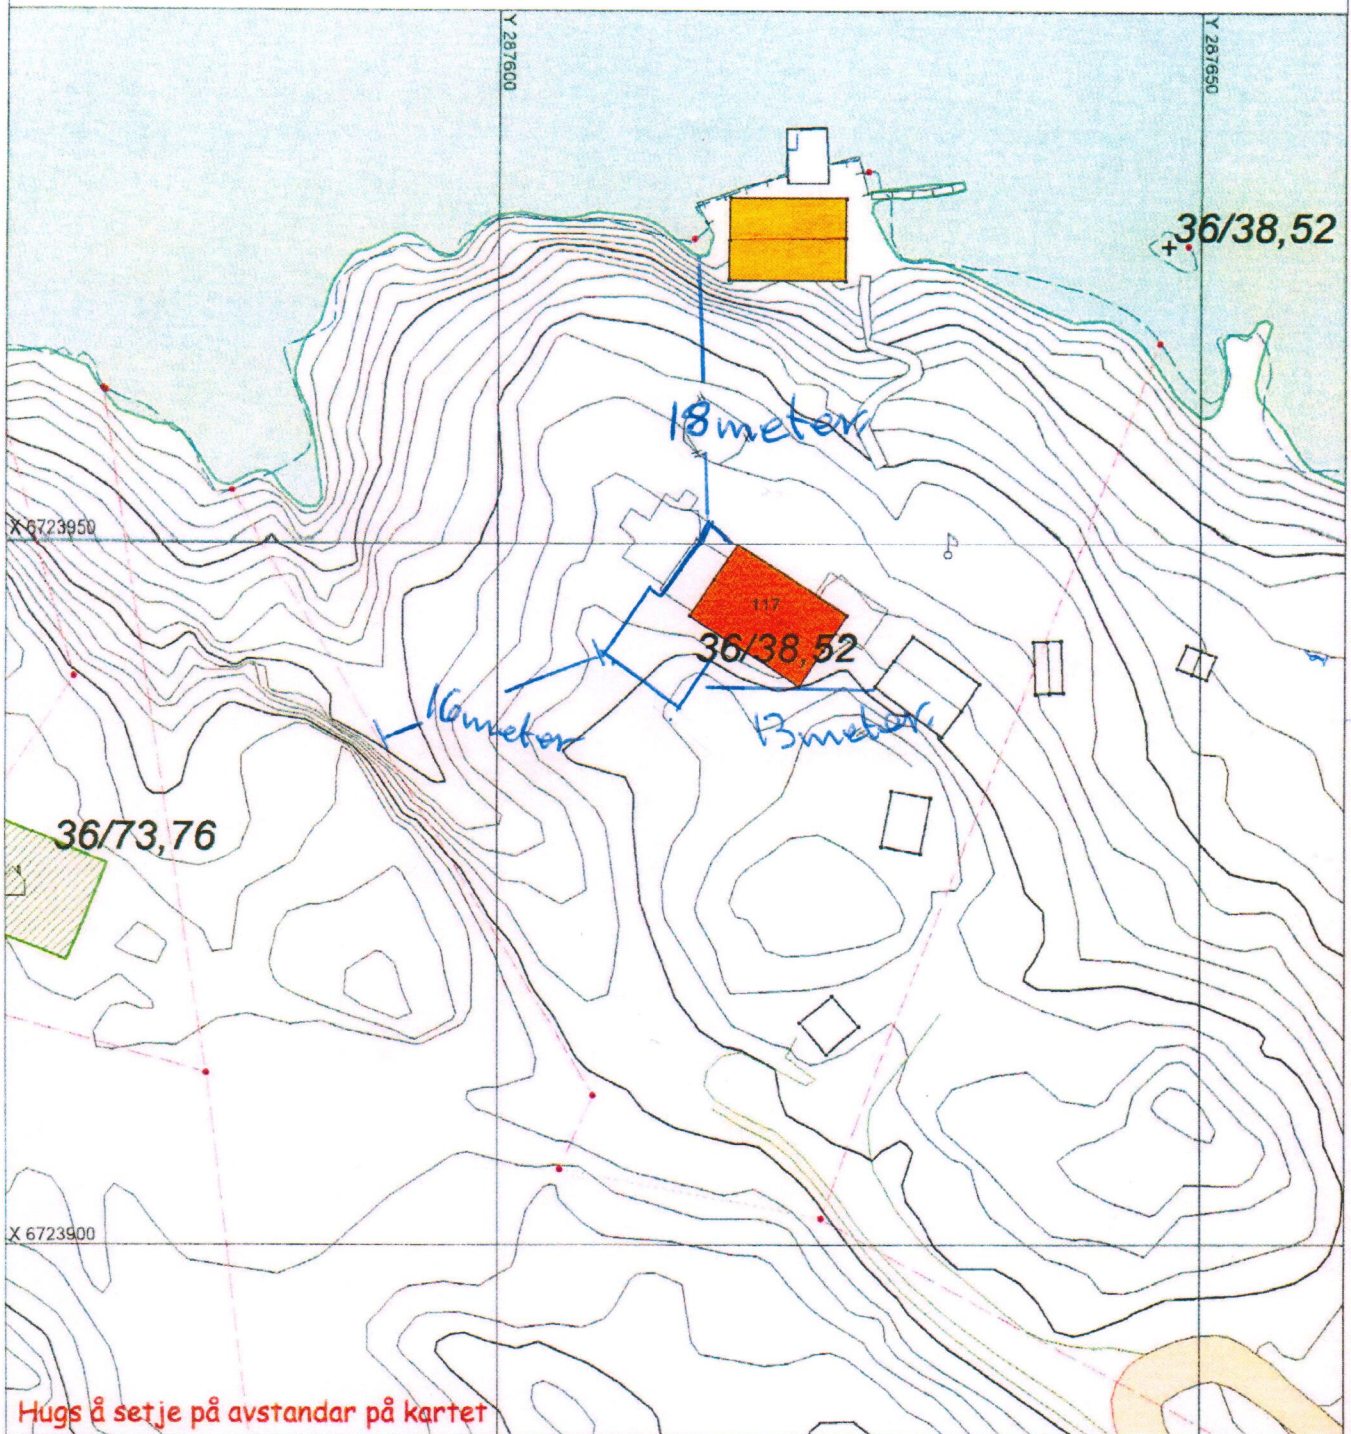

## SITUASJONSPLAN

 Tiltak

Underskrift Situasjonsplan \_\_\_\_\_ Dato \_\_\_\_\_