


E-15

Gnr 36 Brn 38 og 52

Plantegning

Målestokk 1-100

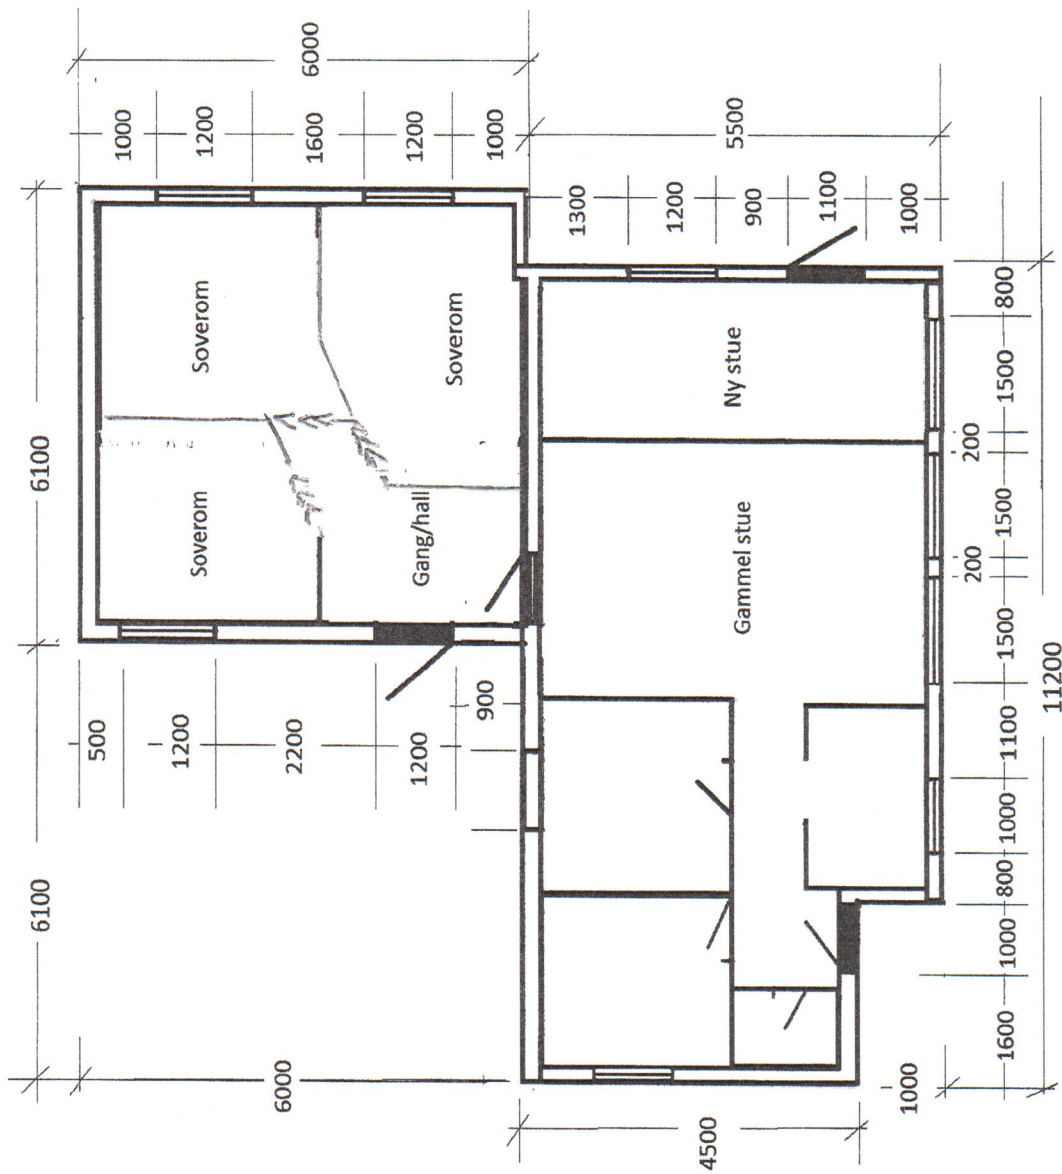


E-10

Gnr 36 Bnr 38 og 52

Fasade sett fra sør.

Målestokk 1:100

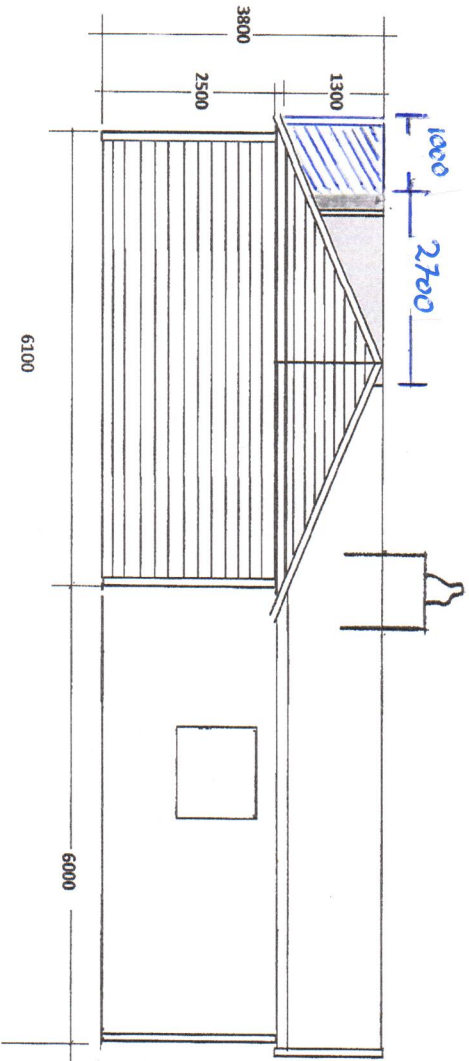


E-8

Gnr 36 Brn 38 og 52

Fasade mod nord

Målestokk 1:100

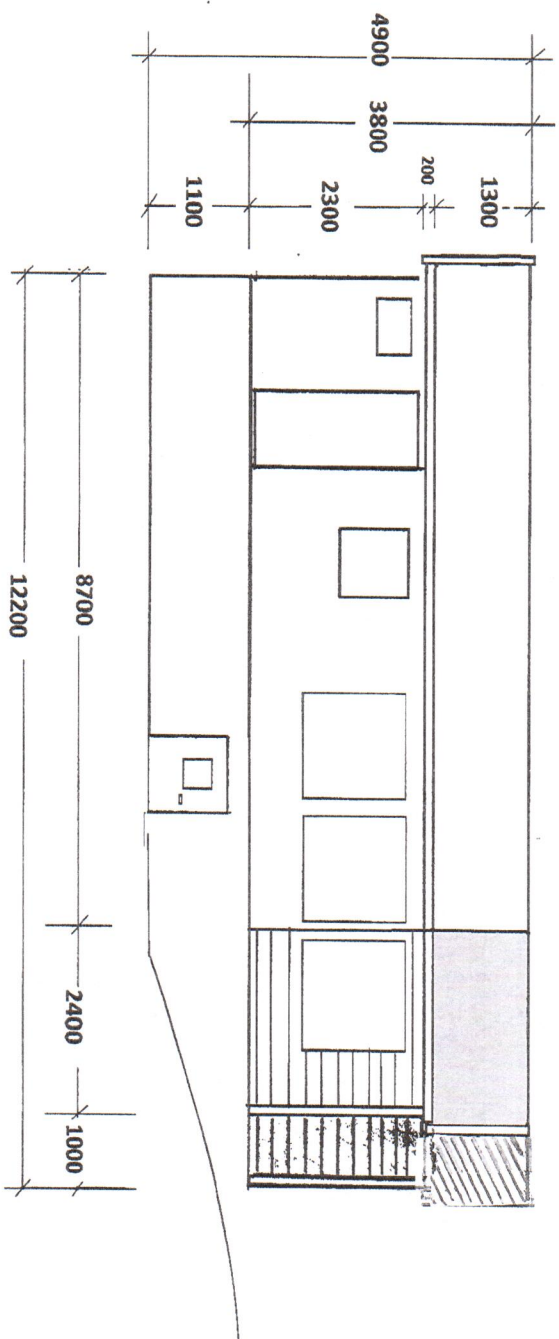

Q-1

Gnr 36 Brn 38 og 52

