

MELLOMBEL'S FORRETNING (AS.)

Kommune / Etat

Mel Land

uten grensejustering

med grensejustering

J nr.

9877

Mellombels forretning for

Eigedom	Gnr. 32	Bnr. 15	Festenr.
Bruksnamn / adresse Myrtveit			
Representasjonspunkt	X 285080	Y -50550	Z
	Kartblad AF060-2-09		Landsnett

Dagbokstempel / EDB sak nr.

REGISTRERT
17. DES. 1999
Sørenskr. i Nordh.
Dagbok nr. 8281

I samsvar med delingslova av 23. juni 1978, nr. 70, § 2 - 6, vert det attestert at det er rekvikert

Dato	22.12.98		
Rekvikert	X	delingsforretning for ein parsell av kartforretning over festegrunn av	Gnr. 32 Bnr. 4
Rekvirent	Namn Sølvi og Sigurd Knudsen		
Loyve	X	Oppgaven delas ut etter delegasjon den	Dato 06.04.99 Sak nr. KML 030/99
Nødvendig loyve frå andre organ er og gjevne, sjå pbl. § 63 nr. 3, jfr. § 95 nr. 2			
Spesifikasjon			
Lokalisering og grenser	X	er påvist i marka er ikke påvist i marka	Ca. areal ca. 100 daa
Innbetalte gebyr	Kart- og delingsforr.kr.6871,-+ melomb.forr.kr.1553,-+ tingl.795,-		
Målebrev	Frist for utferding av målebrev: 31.12.2002		

Underskrift

Fullstendig forretning skal vera gjennomført ved at målebrev er utferda innan den oppgjorte tidsfrist.
Etter søknad kan fylkesmannen forlenga fristen. Vilkår for å fullføre forretninga er til stades.


Stad	Dato	Underskrift	Underskrift
Frekhaug	02.12.99	Jens Bjordal	Olav B. Strømsnes

Tinglysing

Dagbokstempel / EDB nr.	Tinglysingstempel / EDB nr.	REGISTRERT 17. DES. 1999 Sørenskr. i Nordh. Dagbok nr. 8281

Forretninga er fullstendig gjennomført ved at målebrev er utferda

Dato	Målebrev nr.	Underskrift

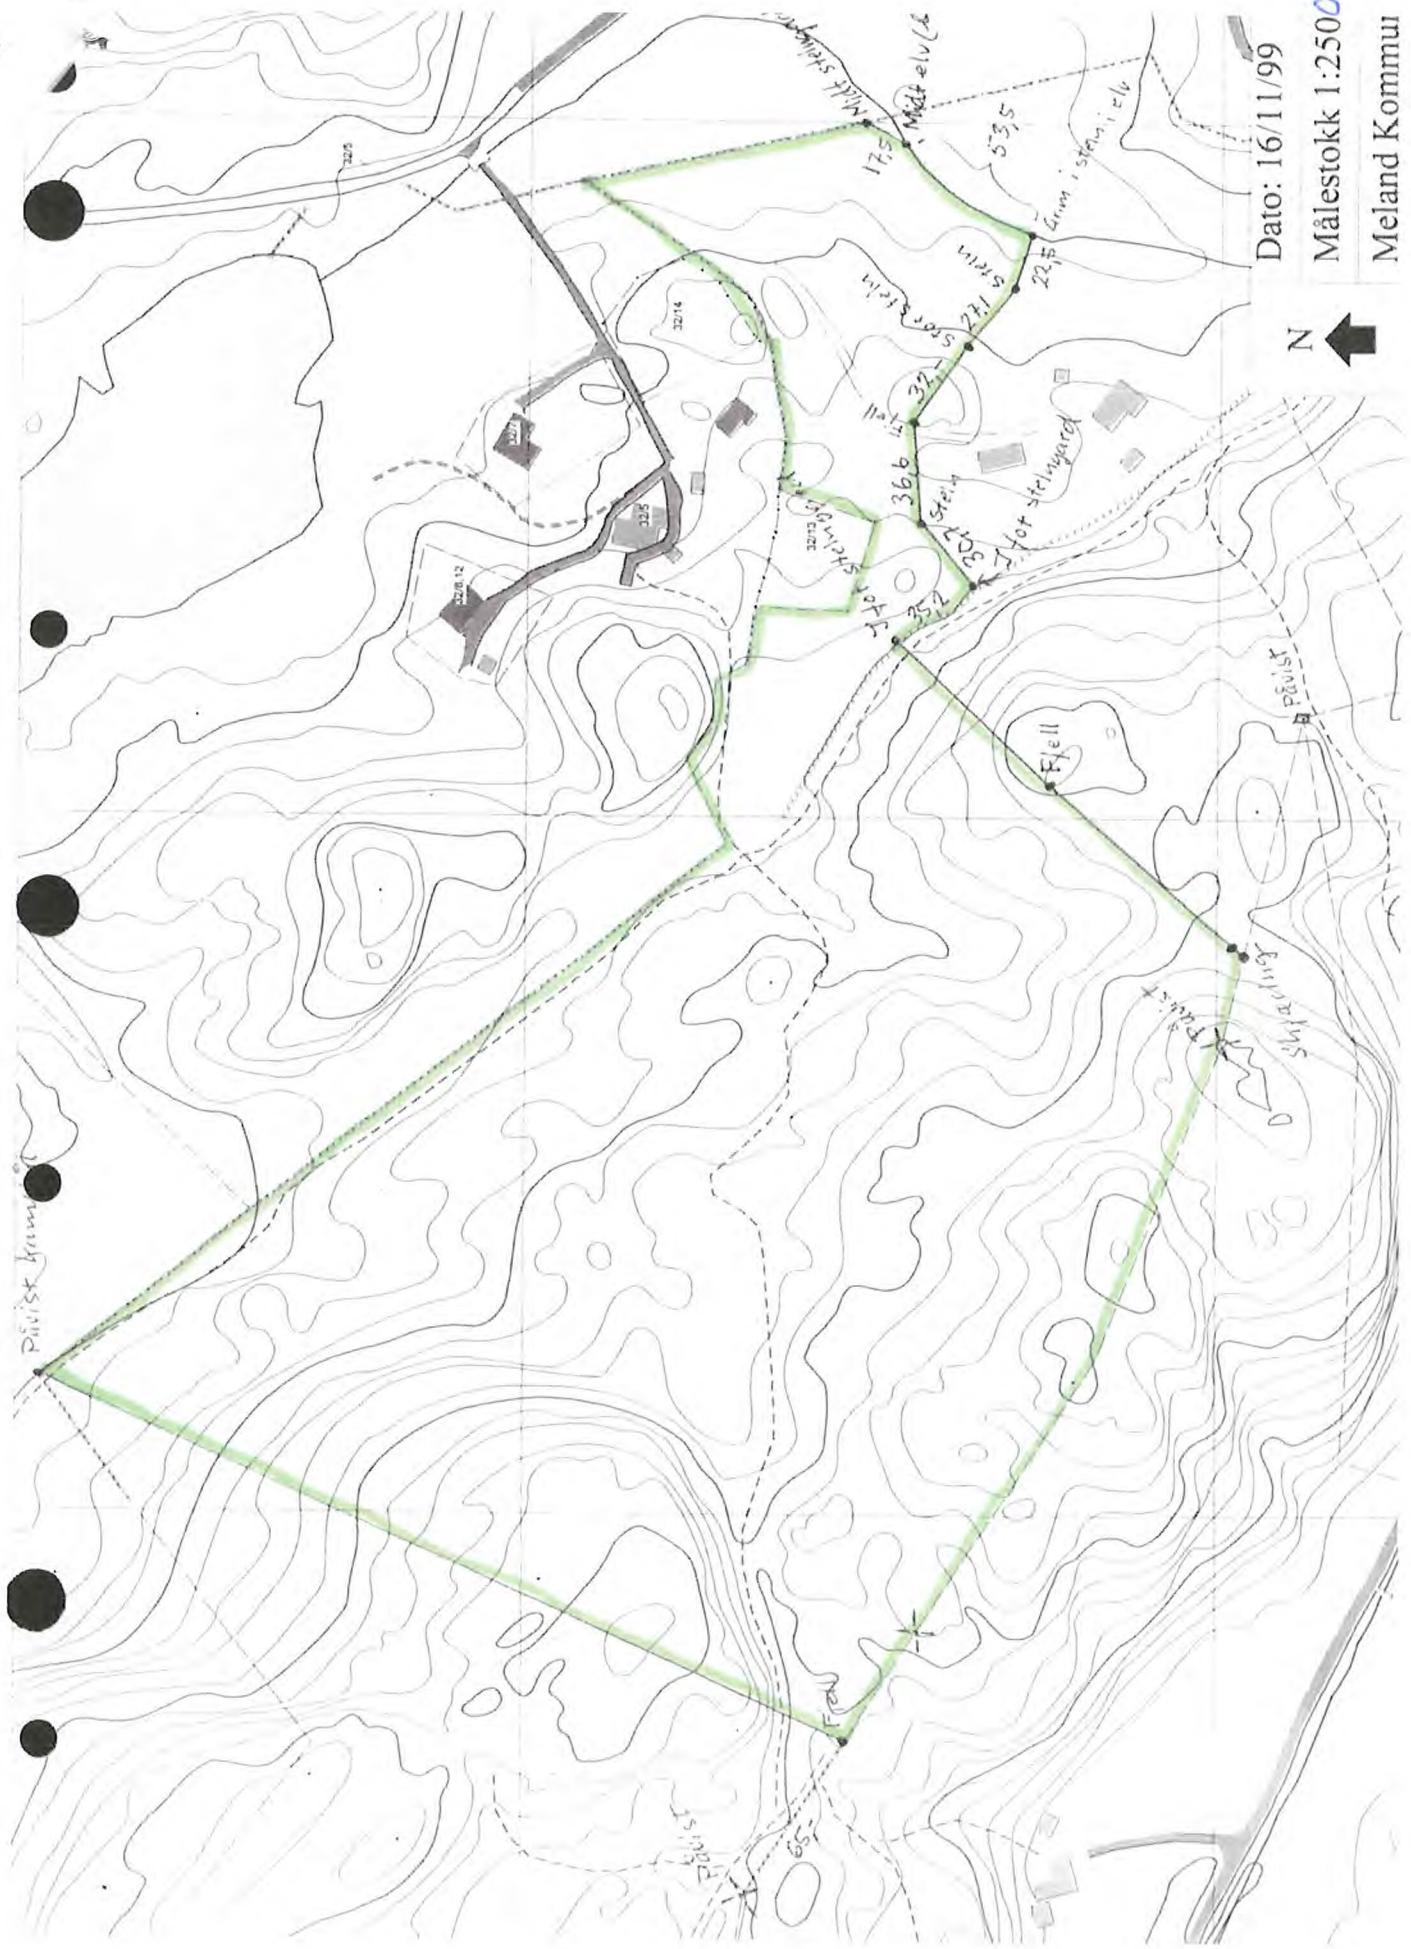

Dato: 16/11/99

Målestokk 1:2500 (A.S.)

Meland Kommune

N

**Kvittering og
kop av nabovarsel**
(vedlegg til søknad/melding)

Før
egendom

Gnr. 32
Elnr. 4
Eigendom i adresse:
Eigentilstar:

Til bygningsmyndigheten i kommunen:

Melomot


- Tiltak som krever søknad og leyre etter plan- og bygningsloven, jf. pbl § 93.
- Melding om tiltak etter plan- og bygningsloven - driftsbygning i landbruksel, jf. pbl § 81.
- Melding om tiltak etter plan- og bygningsloven - minstrel byggearbeider på bosteddeigedom, jf. pbl § 86.

Nabo eller gjenbruk som har innvendinger mot tiltaket, kan kreve at meldingen blir behandlet som søknad. Slike krav må være kommet fram til bygningsmyndigheten i kommunen innen 2 uker etter at dette verslet er sendt.

--	--	---

Planlagt Bruksemant	Innkjøp		
	Bolig	Merkevirkt	Bruk for bolig

- Søknad om bruksendring - jf. pbl § 93, 1. ledd c)

Frl.	Tr.
<input type="checkbox"/> Søked om dispensasjon - jf. pbl § 7 og/eller § 86	Konkl. mottok kva nevpplan om søker dispensasjon fra

<input checked="" type="checkbox"/> Søknad om delingsleyve - jf. pbl § 93, 1. ledd
<input type="checkbox"/> Søknad om leyre til å feste bort del av eigendomen (mair enn 10 år) - jf. pbl § 93, 1. ledd h)
Eigendom skal flyttes til:


Belmeder/meldinga kan sjåst på kontoret til bygningsmyndigheten:	Adresse:
---	----------

Eventuelle merknader må vere komme til bygningsmyndigheten innan 2 uker etter at delleverlet er sendt.

Sted: Dato: Underskrift mottakshavar/styrting sekretær:

Kvittering for rebovarsel



Nr. 32 2093 Fjellstraumen
Adresse:
A/S Tømmer

Posten til kutterting for rebovarsel

Eg har under mukkmed til postkassen

X

Ingen mukkmed

Sign:
















Det vert attestert at det d.d. er innlevert rekommendant
sendning til ovnåmende adressatar.

Samla tal av sendinger:

Sign: