



• MONTASJE NYE VINDAUKER

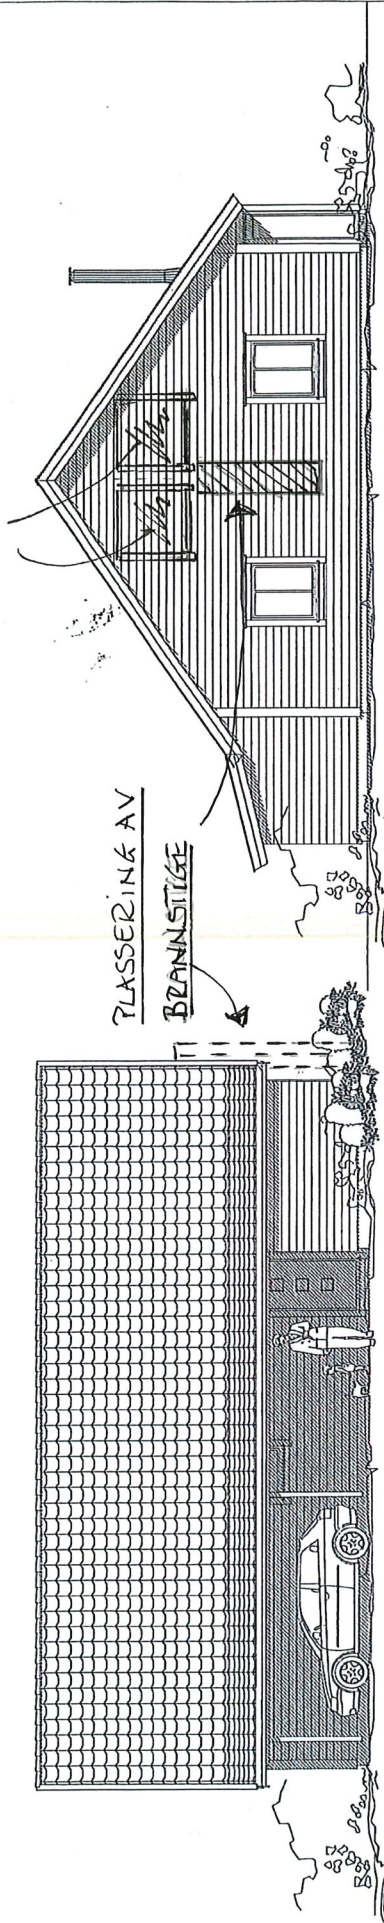

Fasade mot vest

Fasade mot nord

• MONTASJE NYE VINDAUKER

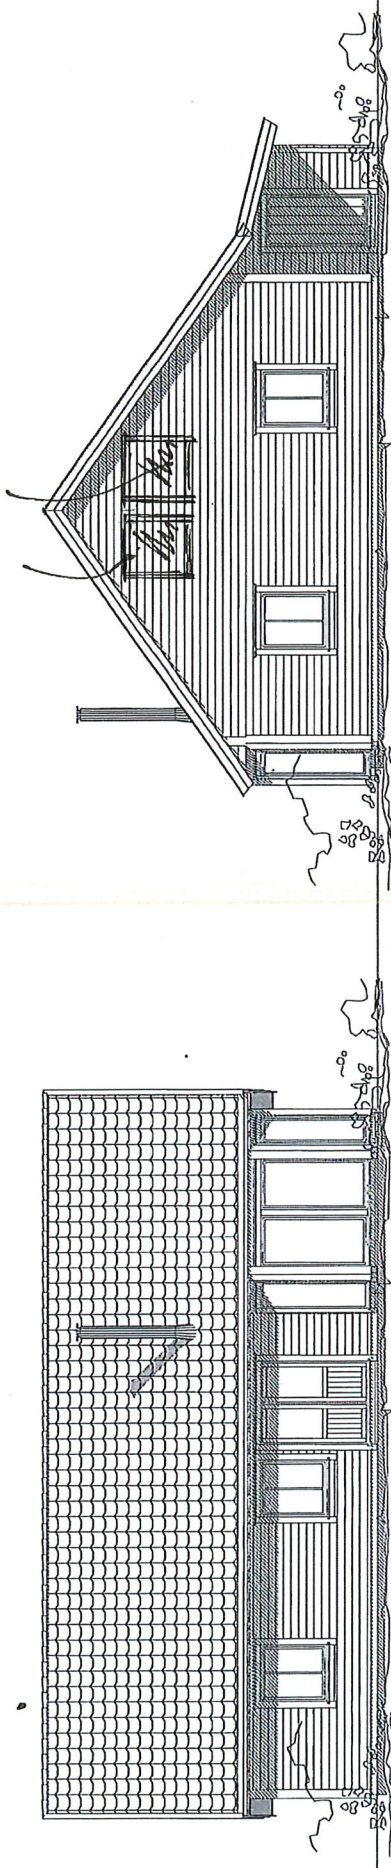

Fasade mot øst

Fasade mot sør

TAULE
ING. TAULE AS
Tlf. 56 35 85 55 - Mob. 908 66 010

BRUKSENDRING TIL BUSTAD
14/9-21

FRITIDSBOLIG

LB


leiglandbygg.no

Tilakshaver: Cecilie W. Moberg & Kenneth Iredal
Byggepluss: _____
Kommune: LINDÅS
Gnr. 214 Bnr. 97 Mål. 1 : 100
Fasader



DATA DESIGN SYSTEM

Dato: 26.09.2014
Tegn: Knut
Prosjekt: K011 Moberg
Tegnr.: 502

© Tegningen er beskyttet i henhold til lov om opphavsrett.

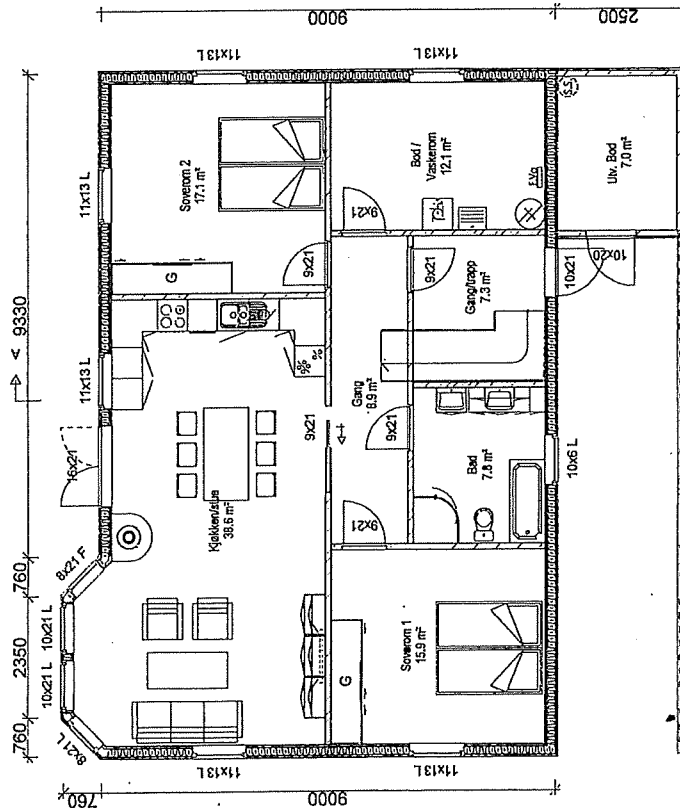

- * EKST. ANNEDELVER FJERDAST
- * HANDELJELVER HEVA I
- * TAKSTOLAR BEDEKNA AV TAKSTOLLEVERANDØR

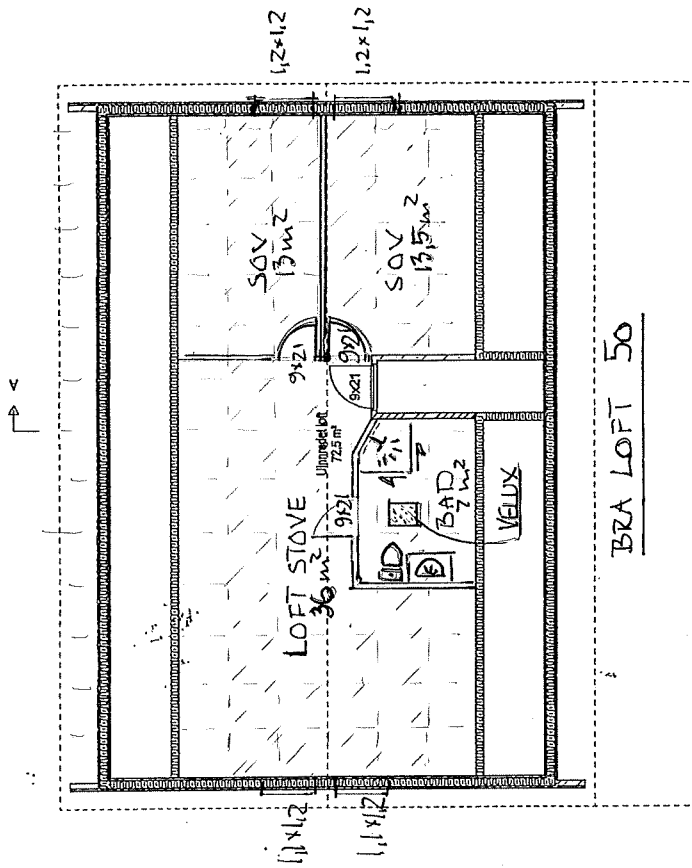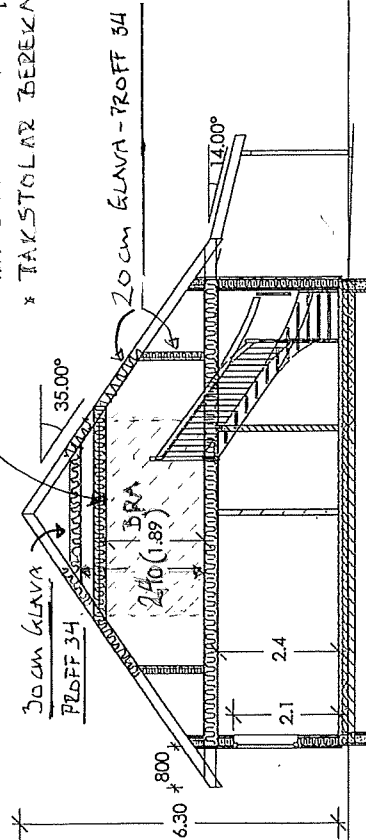

BRA LOFT 50

TAULE
ING. TAULE AS
Tlf. 56 35 85 55 - Mob. 908 66 010

BRUKSENDRING TIL BUSTAD

4/9-21

Anaelt beregninger	Bruksareal BRA i m²
I hht NS 3940	Utvendig byggareal
H. efg. plan	Sum BRA
SUM:	111.9
BYA:	154.2
	118.9
	0.0
	154.2

FRITIDSBOLIG



leiglandbygg.no

Tilskjyter: **Cecilie W. Moberg & Kenneth Tredal**
Byggeklasse: **LINDÅS**
Kommune: **LINDÅS**
Gnr./ 214 Bnr. 97 Målt 1 : 100
Planer og snitt

Date: 26.09.2014
Tegn: K.D.
Prosjekt: K011 Moberg
Tegn.nr. 501

© Tegningen er beskyttet LUT for opphavet.