

SITUASJONSKART

Gnr/Bnr: 23/240
Adresse: Juviknipa 56
Eigar/søkar: Terje Lundberg

Kvalitet: FKB-B

Gjeldande plan: Reguleringsplan
Planformål: Bustad

Vår referanse: PAS

Sign.




Målestokk: 1:500

MELAND
KOMMUNE



- Gjerde
- Usikker eigedomsgrænse
- Målt eigedomsgrænse
- Bolighus
- Andre bygg

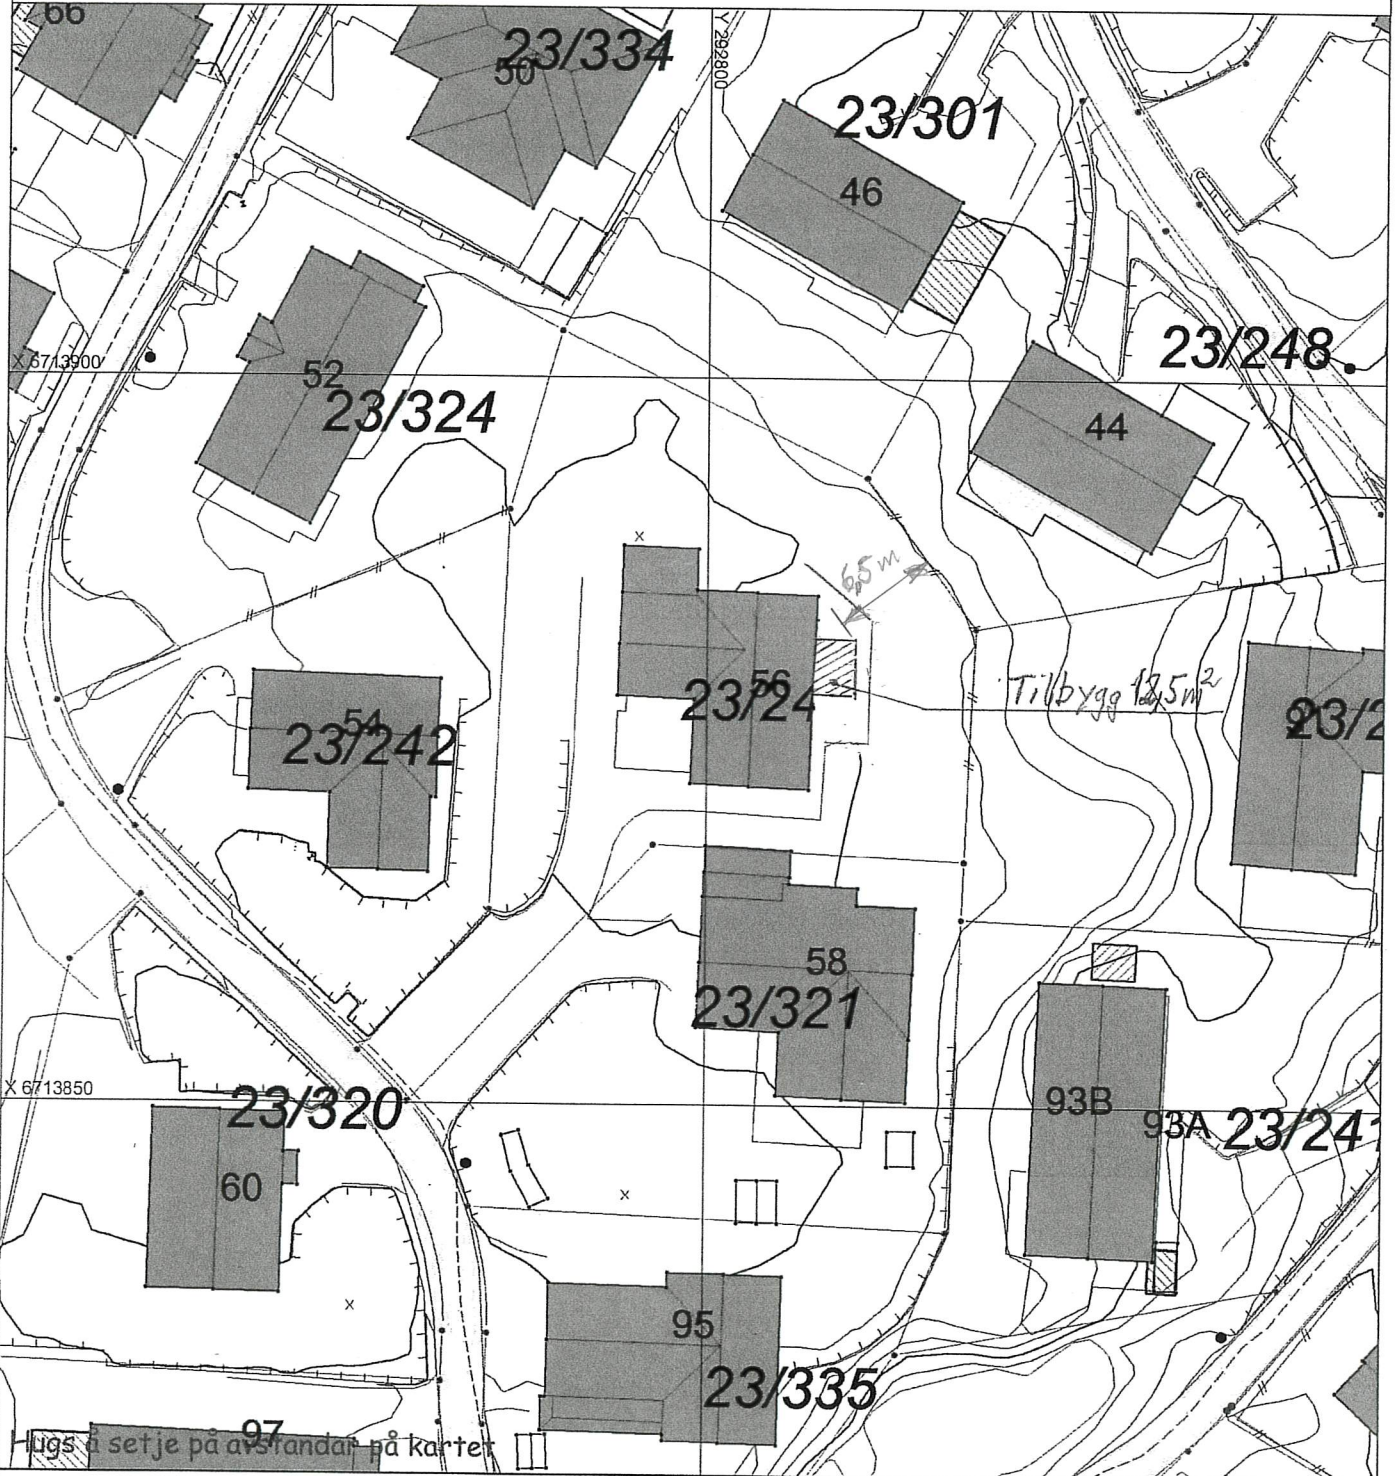

SITUASJONSPLAN

Tiltak

T. Lundberg 27.09.21.

Underskrift Situasjonsplan

Dato