


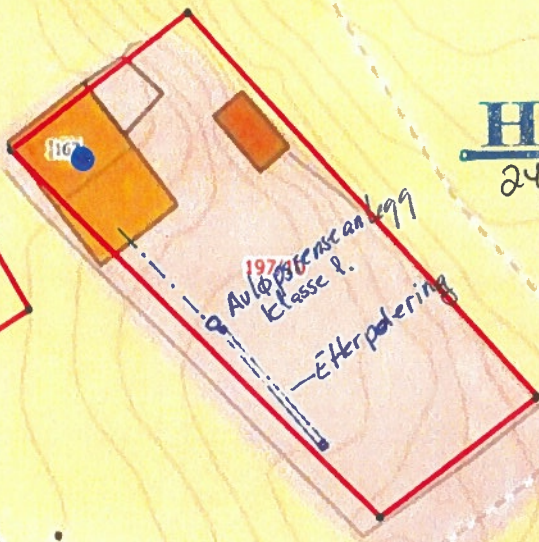

197/5

AS bilt  
**Hjelmås**  
249-21 VVS a/s



197/3

Eikestolen

1165

Situasjonskart -

Tor Totland  
Hodnesdalsvegen 167  
GBNR 197/10

**NHdigi.no**

Dato: 11-09-2020

Målestokk: 1:500

15m