

Kartvedlegg til protokoll for oppmålingsforretning

Alver Kommune

N

Eigedom
326/82

Saks nr
20213682


Oppdragnr

Rekvirent
Litlebergen Båtforening

Forretningsdato
19/5/2021

Landmålar
Kjell Rune Standal

Målestokk 1:300

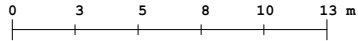

Beskriving/avtalar:

