


# Teig 1 (Hovedteig) 326 / 148

Målestokk 1:250  
EUREF89 UTM Sone 32

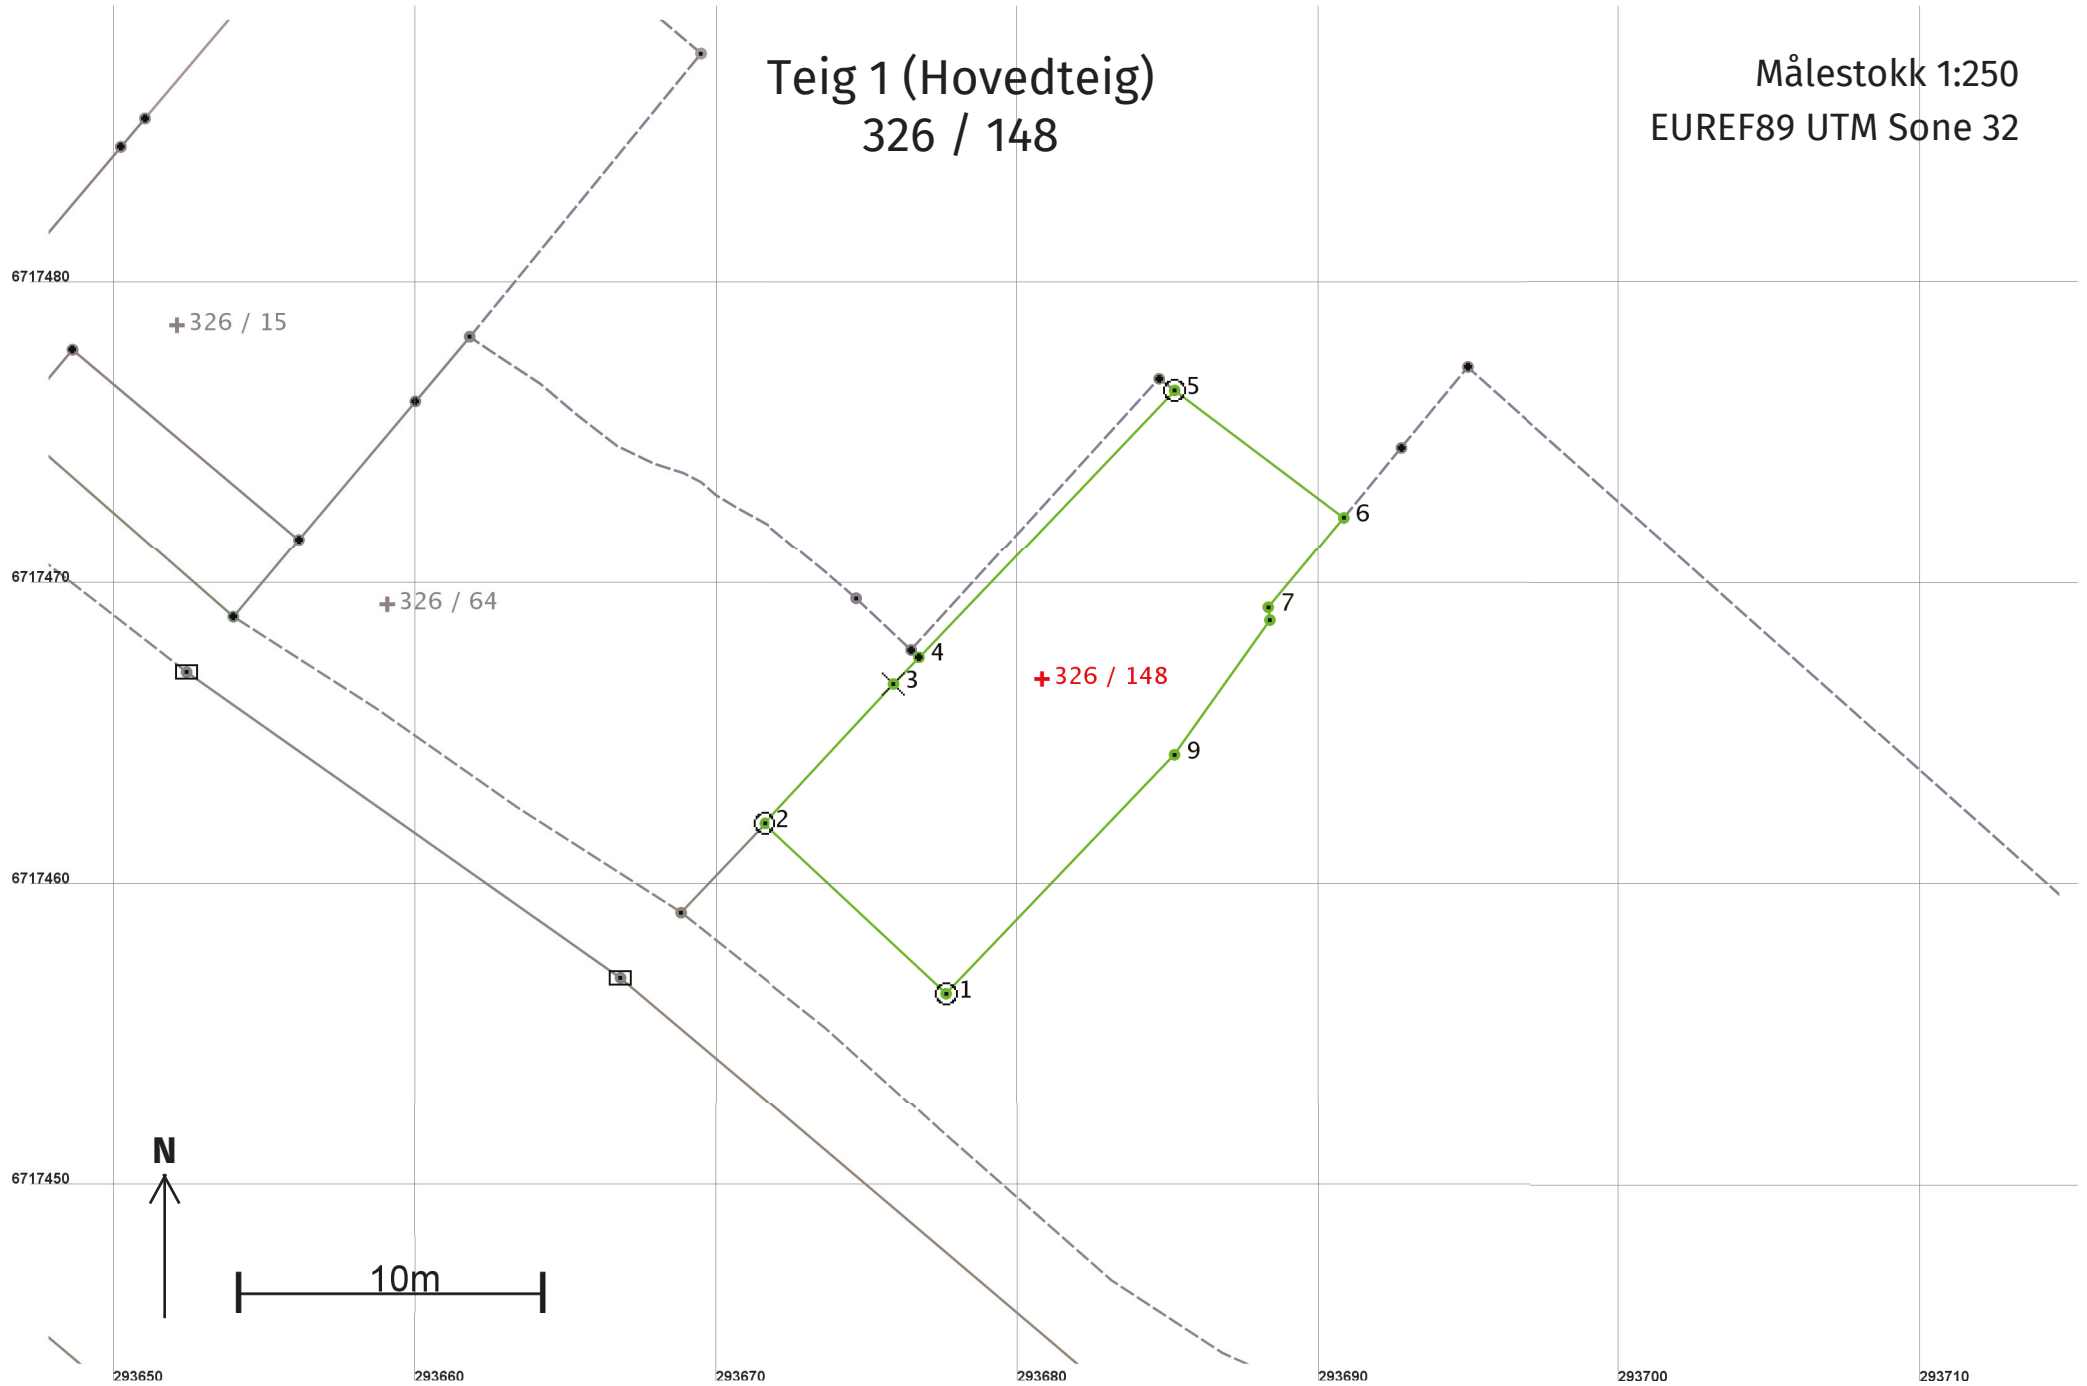

## Areal og koordinater

Areal: 161,5

Arealmerknad:

Representasjonspunkt: Koordinatsystem: EUREF89 UTM Sone 32

Nord: 6717467

Øst: 293681

### Grensepunkt / Grenselinje

### Ytre avgrensing

Løpenr	Nord	Øst	Grensemerke nedsatt i / Lengde (m)	Grensepunkttype / Linjeinformasjon	Målemetode	Nøyaktighet (SD i cm)	Radius
1	6717456,58	293677,64	8,27	Annen terrengdetalj Offentlig godkjent grensemerke	96 GPS kinematisk (Real time kinematic)	10	
2	6717462,23	293671,60	6,31	Annen terrengdetalj Offentlig godkjent grensemerke	96 GPS kinematisk (Real time kinematic)	10	
3	6717466,85	293675,90	1,22	Jordfast stein Kors	96 GPS kinematisk (Real time kinematic)	10	
4	6717467,73	293676,74	12,28	Annen terrengdetalj Umerket	69 Beregnet	10	
5	6717476,62	293685,21	7,01	Annen terrengdetalj Offentlig godkjent grensemerke	96 GPS kinematisk (Real time kinematic)	10	
6	6717472,40	293690,81	3,92	Mur Geometrisk hjelpepunkt	96 GPS kinematisk (Real time kinematic)	10	
7	6717469,39	293688,31	0,43	Mur Murhjørne	96 GPS kinematisk (Real time kinematic)	10	
8	6717468,97	293688,36	5,47	Mur Murhjørne	96 GPS kinematisk (Real time kinematic)	10	
9	6717464,50	293685,20	10,95	Asfaltspiker	96 GPS kinematisk (Real time kinematic)	10	