



Alver kommune, Plan og byggesak  
Postboks 4  
5906 FREKHAUG

Referanser:

Dykkar: 3ae0bc34-b52f-40fa-bc90-15a6302efd25

Vår: 21/7696 - 21/62500

Saksbehandlar:

Adrian David Olaussen

adrian.david.olausen@alver.kommune.no

Dato:

20.09.2021

## Uttale - dispensasjonssak på høring - gbnr 27/1, 27/19, 27/20 og 27/21 veg til 3 hytter Øvretveit

Saken gjelder søknad om etablering av vegtilkomst til 3 hytter på gbnr 27/19, 27/20 og 27/21 over gbnr 27/1. Hytteeierne skal etablere 6 parkeringsplasser i tillegg.

Kommunal veg er etablert som en enfeltsvei med to kjøreretninger. Fartsgrensen på vegen er 50 km/t. Siktzone i avkjørsler skal iht Vegnormal N100 være minimum 4 x 45 meter.

### Uttale:

Samferdsel, veg-, vann- og avløp forvaltning vil, etter Veglova §§ 40-43, godkjenne en eventuell søknad om flytting av eksisterende avkjørsel fra kommunal veg KV1169 på følgende krav:

- Avkjørselen må flyttes (i sørgående retning) noen meter lenger ned KV1169 slik at sikt kravet til avkjørselen blir oppfylt.
- Avkjørselen skal være opparbeidet slik at den oppfyller tekniske krav til avkjørsler som er fastsatt av vegdirektoratet i forskrift av 1964 om «alminnelige regler om bygging og vedlikehold av avkjørsler fra offentlig veg», Veglova § 40-43, samt Vegnormal N100. Det er blant annet satt krav til geometrisk utforming av avkjørselen, sikt, svingradius ( $r = 4m$ ), drenering under avkjørselen og at en skal kunne snu på egen grunn.
- Siktzone kan ikke nyttes til parkering eller hensetting av sikthindringer som er høyere enn 0,5m over kommunalt vegnivå. Kravet gjeld også for vegetasjon. Siktsonen skal til enhver tid holdes vedlike av eier/bruker av avkjørselen.
- Under avkjørselen skal det legges ned dreneringsrør med en indre diameter på minimum 200 mm. Dreneringsrøret skal legges slik at overvann får fritt løp inn og ut av røret.
- Det skal etableres snuareal på egen grunn slik at en unngår rygging ut i og inn i fra kommunal veg.

### Krav om fjerning av eksisterende avkjørsel:


- Eksisterende avkjørsel skal fysisk fjernes. Arbeidet skal utføres slik at det ikke lenger er mulig å nytte avkjørselen. Ved fjerning av avkjørselen skal det opparbeides grøft langs kommunenvegen.

### Alver kommune

Postboks 4, 5906 Frekhaug      post@alver.kommune.no  
Innbyggjarservice: +47 56 37 50 00      www.alver.kommune.no

Kontonummer: 3207 29 30559  
Organisasjonsnummer: 920 290 922

Grøften skal ha en bredde på minimum 1,0 meter. Grøften skal etableres med et gjevnt fall fra kommunevegen.

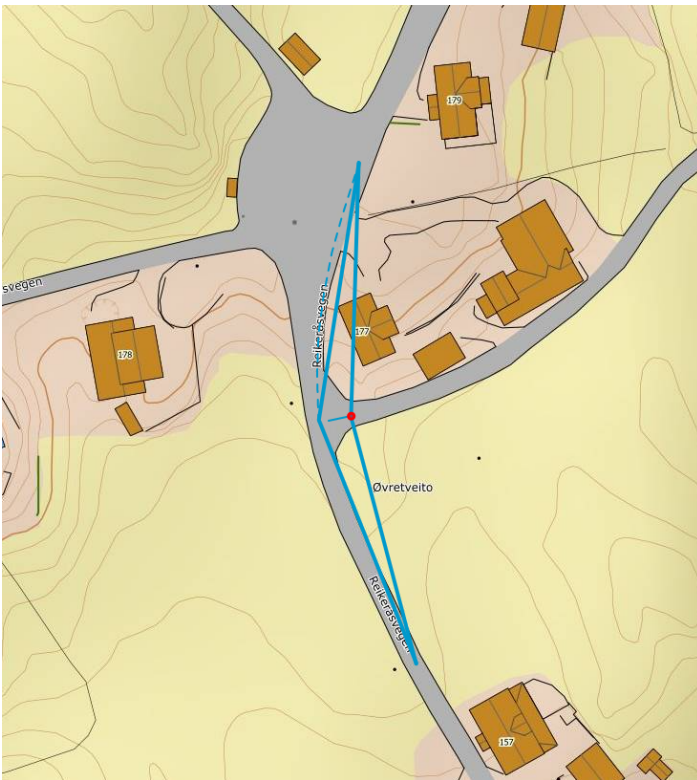

Figur 1 Nåværene avkjørsel oppfyller ikke siktkravene til N100.

Med helsing

Alver kommune Samferdsel, veg-, vatn- avløp-  
forvaltning

Arne Helgesen  
Avdelingsleiar

Adrian David Olaussen  
Rådgjevar

*Dette dokumentet er elektronisk godkjent og har difor ingen signatur.*

**Mottakarar:**

Alver kommune, Plan og byggesak Postboks 4

5906

FREKHAUG