

**For matrikkeleining:**

Kommune: 4631 - ALVER
Gardsnummer: 202
Bruksnummer: 178

Utskriftsdato / klokkeslett: 23.09.2021 kl. 14:39
Produsert av: Liv Berit Ones
Attestert av: Alver kommune

Orientering om matrikelbrev

Matrikelbrevet er heimla i «Lov om eigedomsregistrering» (matrikellova) av 17. juni 2005. Etter definisjonen i matrikellova § 3 d) er matrikelbrevet ei attestert utskrift av matrikkelen som viser alle registrerte opplysningar om ei matrikkeleining ved oppgjeven dato.

Om heilskap og nøyaktighet i matrikelbrevet

Matrikkelen vart etablert ved konvertering av data frå tidlegare register. Det kan variere kor gode slike data er med omsyn til heilskap og nøyaktighet. I enkelte tilfelle kan grensepunkt og grenselinjer mangle heilt eller delvis, eller vere feil registrerte. Det kan også vere feil og manglar ved registrert bygnings- og adresseinformasjon. Heilskap og kartfestingsnøyaktighet er oftast betre innanfor enn utanfor tettbygde strøk. Ver merksam på at oppgjeve areal for mange matrikkeleiningar og bygg er usikre.

For utfyllande informasjon: www.kartverket.no/matrikelbrev

Matrikkeleining

Matrikkeleiningstypa: Grunneigedom
Bruksnamn: 20.09.2021
Etableringsdato: 0
Skyld: Ja
Er tinglyst: Nei
Har festgrunnar: Nei
Er seksjonert: Nei

Det er ikkje registrert bygg på matrikkeleininga.

Arealrapport

Tekst Areal Kommentar
Utrekna areal for 202 / 178 2 999,7 m2

Eigarforhold

Tinglyste eigarforhold

Rolle	Status	Føds.d./org.nr	Namn	Brukseinin	Adresse	Andel
Heimelshavar		190641	HJELMÅS OLE		HJELMÅSEN 45 5915 HJELMÅS	1 / 1

Oversikt over teigar

(EUREF89 UTM Sone 32)

Løpenr	Type	Hovudteig	Nord	Aust	Høgde	Areal	Merknader
1	Teig	Ja	6722501	300629		2 999,7 m2	

Forretningar der matrikkeleininga er involvert

Forretning	Forretningstype	Årsak til feilretting	Forretningsdokumentdato	Kommunal saksreferanse	Nettadresse (URL)	Annar referanse	Status	Tinglysing	Endra dato	Matrikkelføring	Signatur	Dato
------------	-----------------	-----------------------	-------------------------	------------------------	-------------------	-----------------	--------	------------	------------	-----------------	----------	------

Endre eigenskap			03.06.2021							onesliv		23.09.2021
Annar forretningstype			2021/3248									

Rolle	Matrikkeleining	Arealendring
Avgjevar	4631 - 202/178	0


Forretning	Forretningsdokumentdato	Status	Tinglysing	Matrikkelføring
Forretningstype	Kommunal saksreferanse		Endra dato	Signatur
Årsak til feilretting	Nettadresse (URL)			Dato
	Annan referanse			
Opprett ny grunneigedom ved frådeling	03.06.2021	Tinglyst	23.09.2021	onesliv 01.09.2021
Oppmålingsforretning	21/3248			
		Rolle	Matrikkeleining	Arealendring
		Avgjevar	4631 - 202/4	-2 999,8
		Mottakar	4631 - 202/178	2 999,7
		Berørt	4631 - 202/3	0
		Berørt	4631 - 202/49	0
		Berørt	4631 - 202/80	0
		Berørt	4631 - 202/85	0
		Berørt	4631 - 202/141	0
		Berørt	4631 - 202/143	0
		Berørt	4631 - 202/154	0
		Berørt	4631 - 202/166	0

Forretningar der matrikkeleininga er berørt


Forretning	Forretningsdokumentdato	Status	Tinglysing	Matrikkelføring
Forretningstype	Kommunal saksreferanse		Endra dato	Signatur
Årsak til feilretting	Nettadresse (URL)			Dato
	Annan referanse			
Kvalitetshveving for eksisterande matrikkeleining	03.06.2021			onesliv 01.09.2021
Oppmålingsforretning	21/3248			
		Rolle	Matrikkeleining	Arealendring
		Berørt	4631 - 202/49	0
		Berørt	4631 - 202/178	0

Oversiktskart for 202 / 178

Målestokk 1:1 000
EUREF89 UTM Sone 32

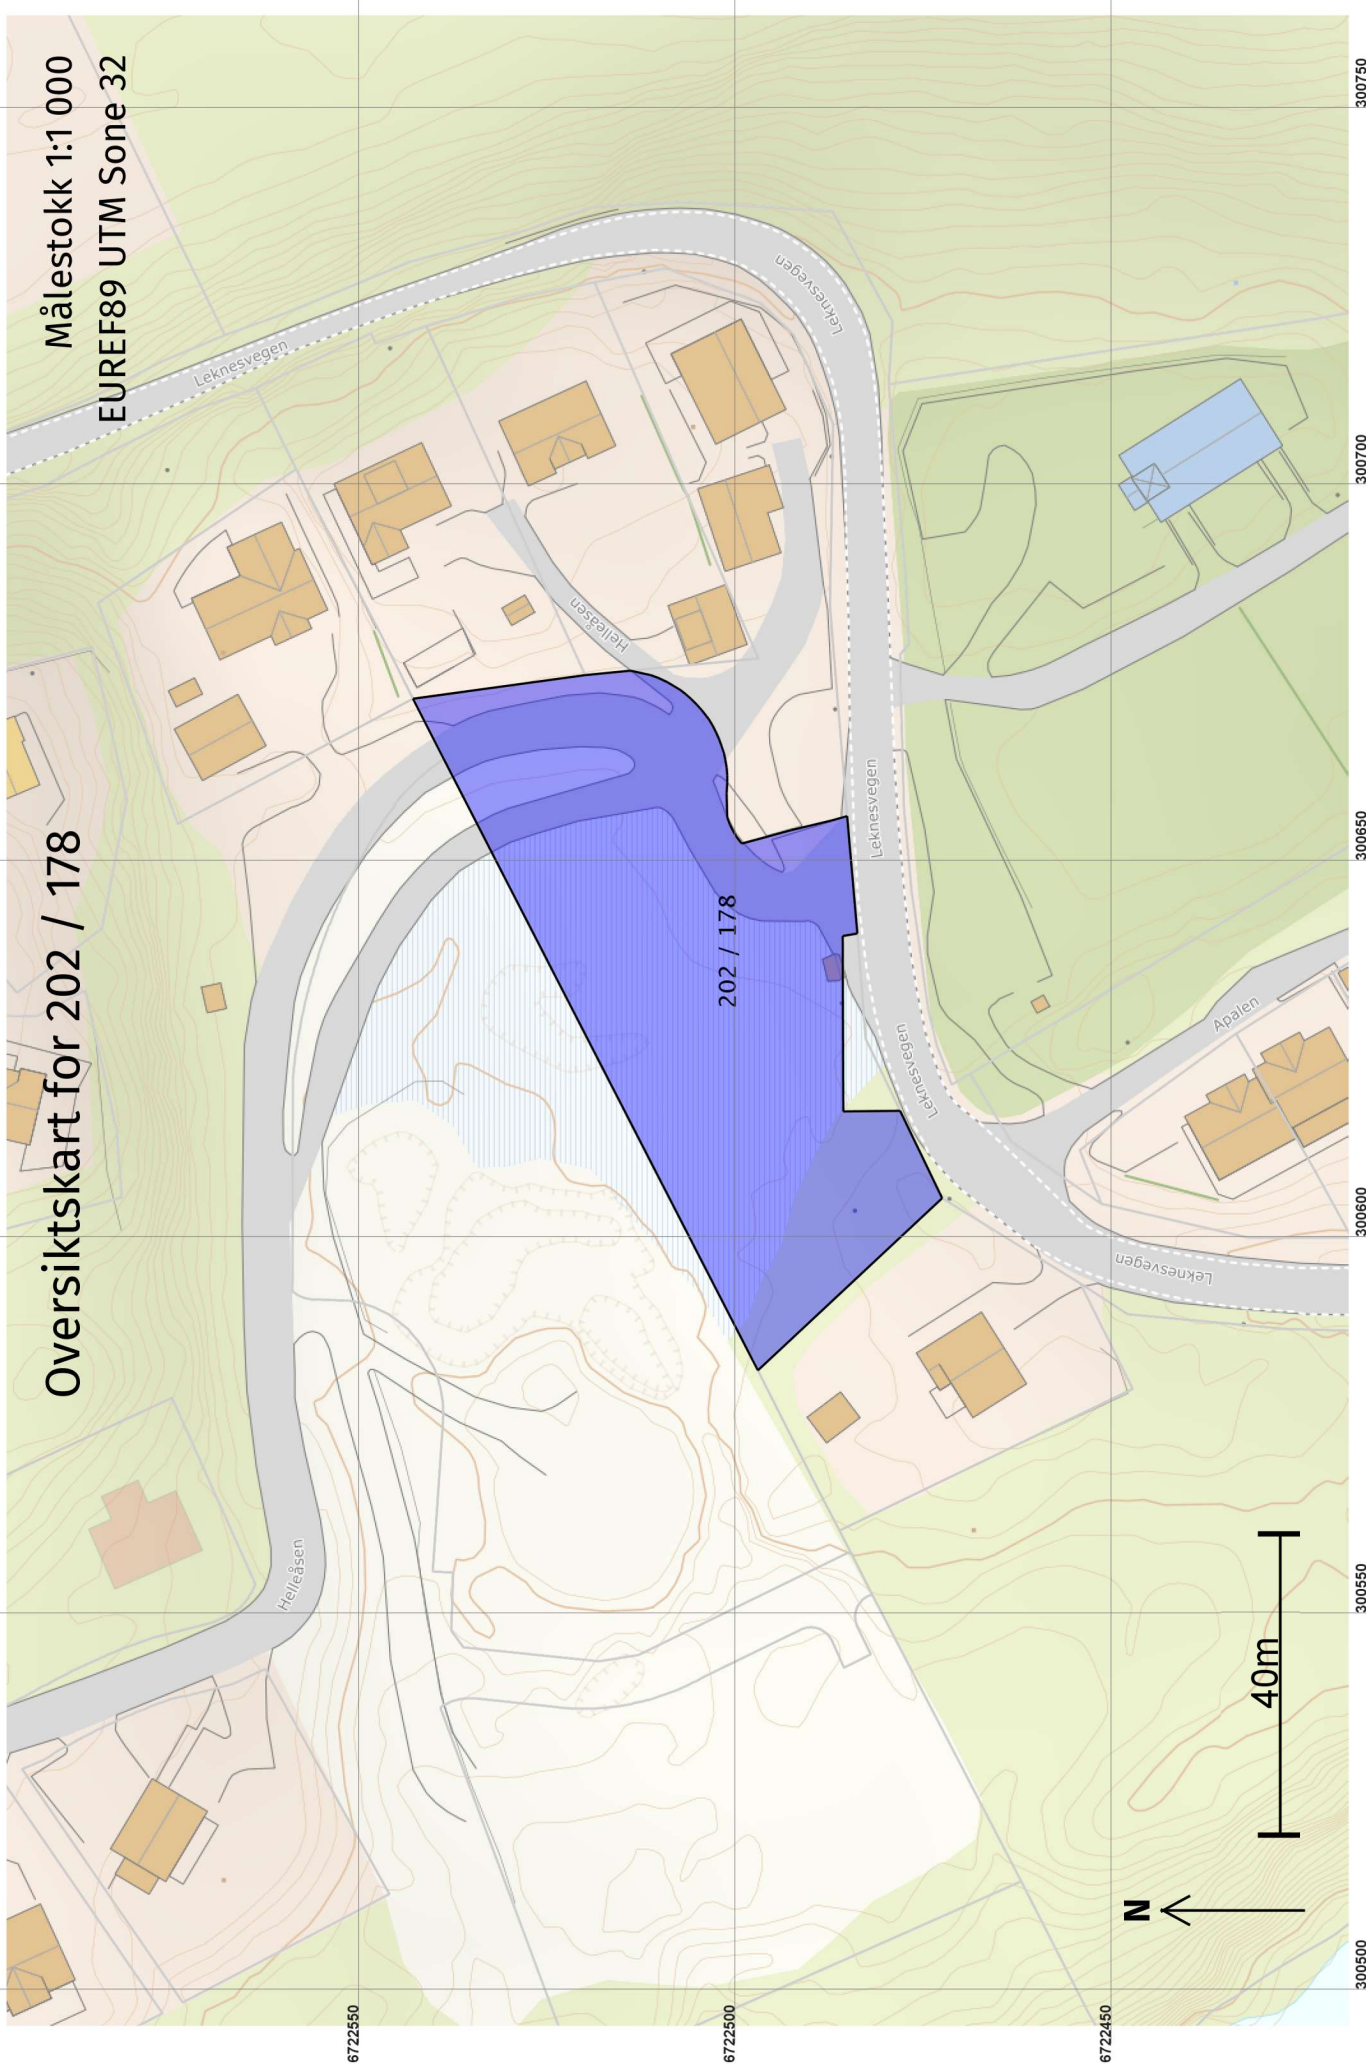

Teig 1 (Hovudteig) 202 / 178

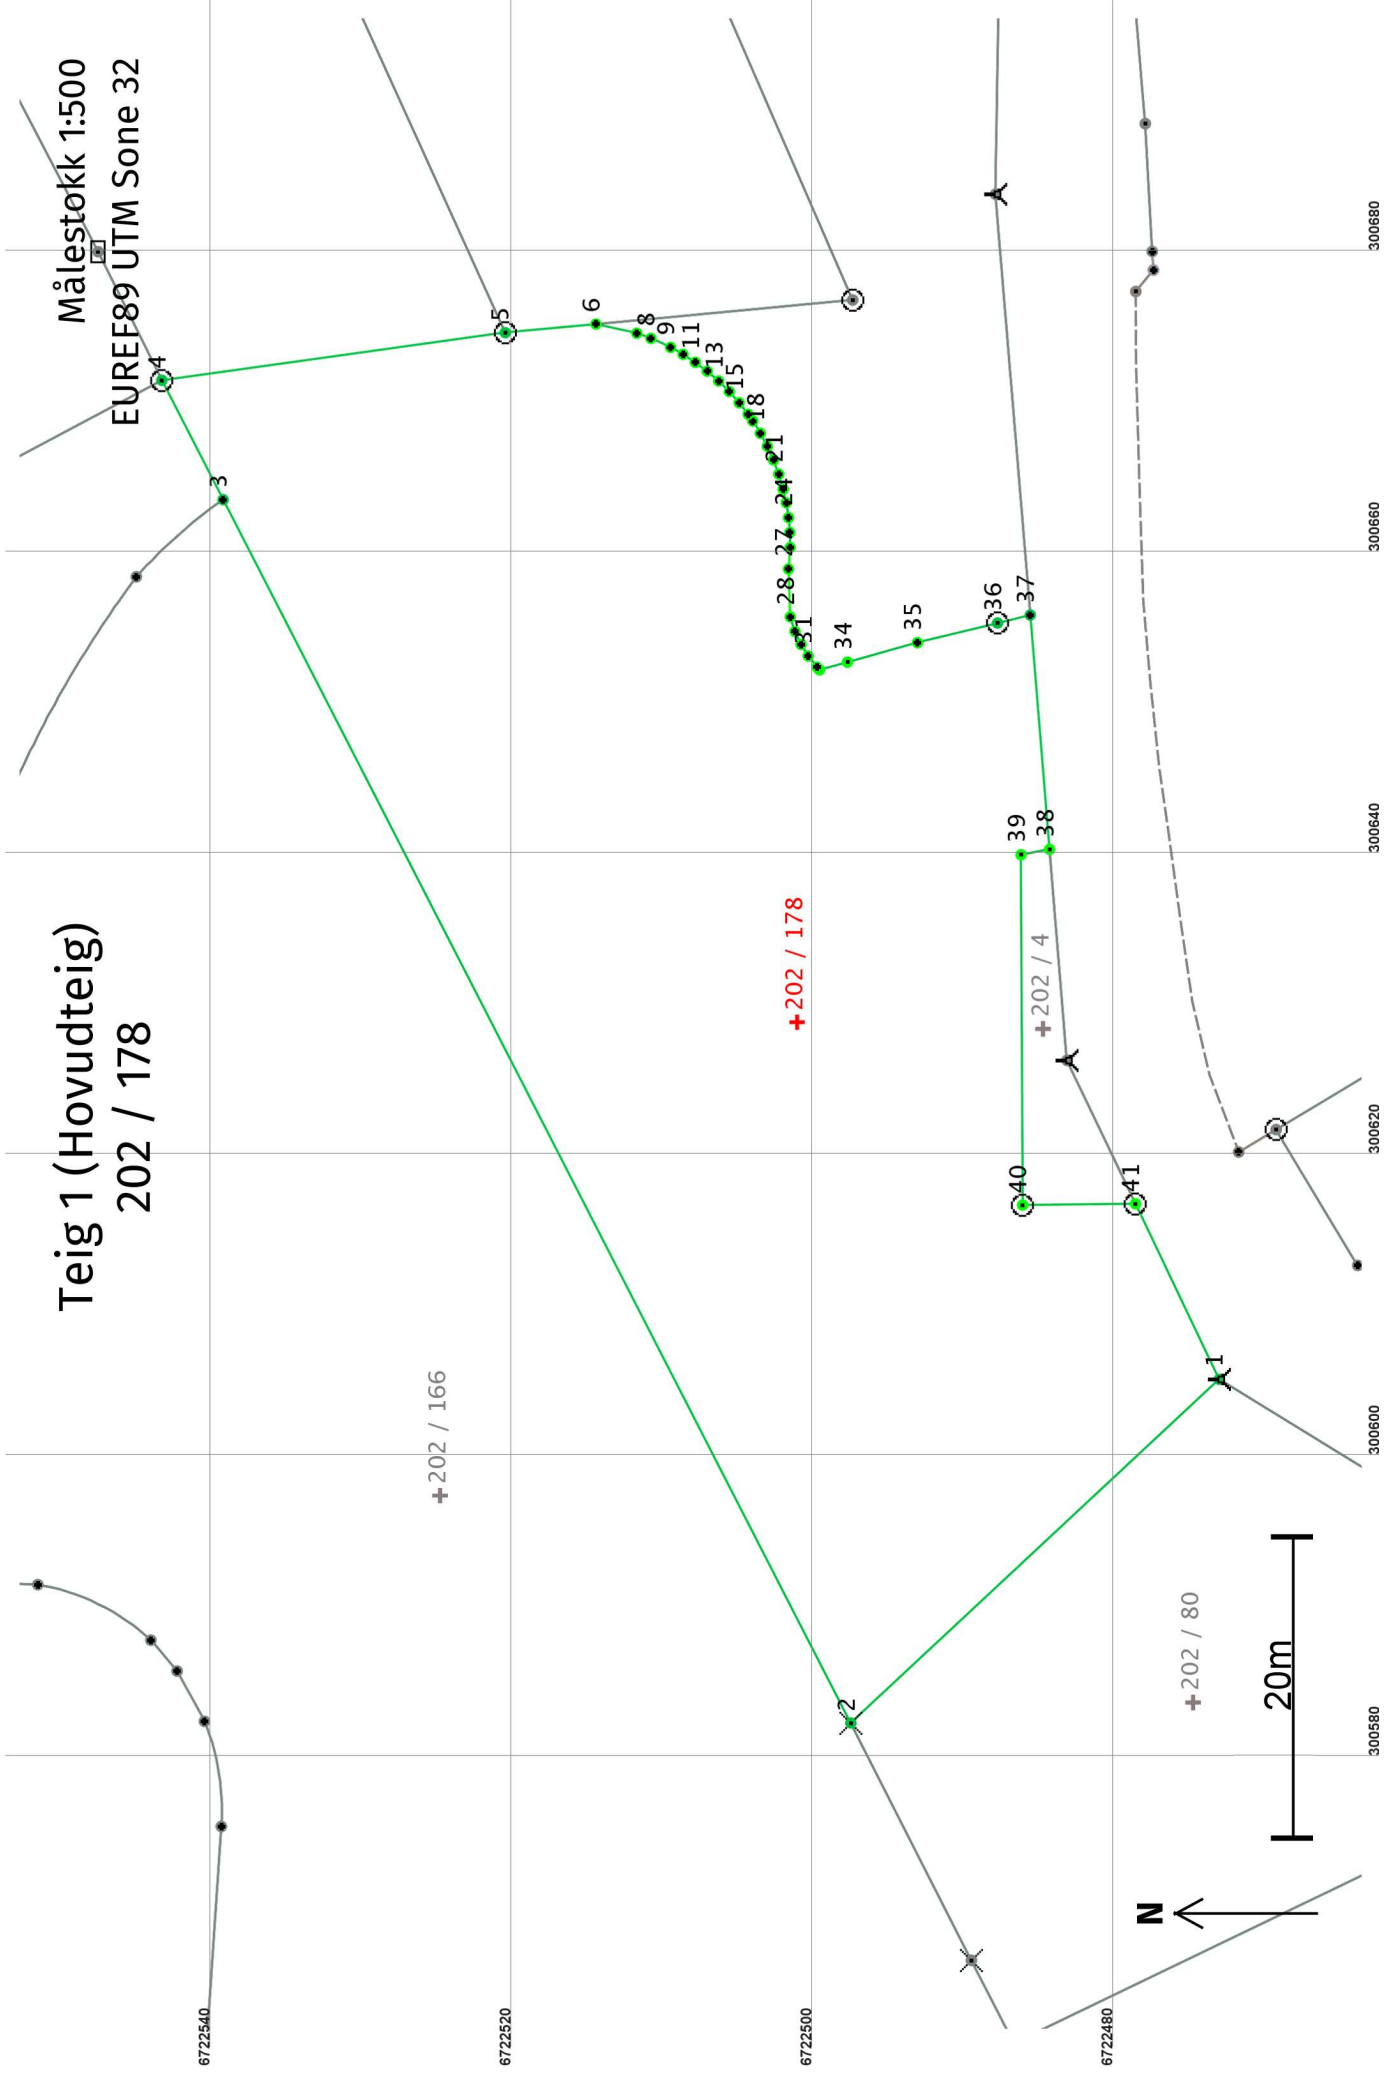

Areal og koordinatar

Areal: 2 999,7

Arealmerknad:

Representasjonssystem: EUREF89 UTM Sone 32

Nord: 6722501

Aust: 300629

Grensepunkt / Grenselinje**Ytre avgrensing**

Løpenr	Nord	Aust	Grensemerke nedsett i / Lengde (m) Linjeinformasjon	Målemetode	Nøyaktighet (SD i cm)	Radius
1	6722473,38	300604,99	Fjell Bolt 33,45	96 GPS kinematisk (Real time kinematic)	13	13
2	6722497,84	300582,18	Fjell Kors 91,26	96 GPS kinematisk (Real time kinematic)	14	14
3	6722539,52	300663,37	Umerkt 8,91	69 Utrekna	13	13
4	6722543,59	300671,29	Jordfast stein Offentleg godkjent grensemerke 23,02	96 GPS kinematisk (Real time kinematic)	13	14
5	6722520,79	300674,45	Fjell Offentleg godkjent grensemerke 6,05	12 Terrengmålt: Teodolitt med elektronisk avstandsmålar	13	14
6	6722514,76	300675,02	Umerkt 2,78	69 Utrekna	10	14
7	6722512,05	300674,41	Umerkt 1,00	69 Utrekna	10	14
8	6722511,11	300674,07	Umerkt 1,43	69 Utrekna	10	14
9	6722509,81	300673,47	Umerkt 0,95	69 Utrekna	10	14
10	6722508,98	300673,01	Umerkt 0,97	69 Utrekna	10	14
11	6722508,17	300672,48	Umerkt 0,99	69 Utrekna	10	14
12	6722507,38	300671,89	Umerkt 1,00	69 Utrekna	10	14
13	6722506,62	300671,24	Umerkt 1,00	69 Utrekna	10	14

Løpnr	Nord	Aust	Grensemerke nedsett i / Lengde (m)	Linjeinformasjon	Målemetode	Nøyaktighet (SD i cm)	Radius
14	6722505,91	300670,54		Umerkt	69 Utrekna	10	10
			0,99				14
15	6722505,26	300669,80		Umerkt	69 Utrekna	10	10
			0,97				14
16	6722504,66	300669,03		Umerkt	69 Utrekna	10	10
			0,55				14
17	6722504,35	300668,58		Umerkt	69 Utrekna	10	10
			0,95				14
18	6722503,85	300667,77		Umerkt	69 Utrekna	10	10
			0,98				14
19	6722503,39	300666,91		Umerkt	69 Utrekna	10	10
			1,00				14
20	6722502,98	300666,00		Umerkt	69 Utrekna	10	10
			1,01				14
21	6722502,63	300665,06		Umerkt	69 Utrekna	10	10
			1,04				14
22	6722502,33	300664,06		Umerkt	69 Utrekna	10	10
			0,92				14
23	6722502,13	300663,16		Umerkt	69 Utrekna	10	10
			1,00				14
24	6722501,98	300662,17		Umerkt	69 Utrekna	10	10
			0,99				14
25	6722501,89	300661,19		Umerkt	69 Utrekna	10	10
			1,00				14
26	6722501,87	300660,19		Umerkt	69 Utrekna	10	10
			1,43				10
27	6722501,98	300658,76		Umerkt	69 Utrekna	10	10
			3,18				10
28	6722501,86	300655,58		Umerkt	69 Utrekna	10	10
			1,02				14
29	6722501,55	300654,61		Umerkt	69 Utrekna	10	10
			0,95				14

Løpnr	Nord	Aust	Grensemerke nedsett i / Lengde (m)	Linjeinformasjon	Målemetode	Nøyaktighet (SD i cm)	Radius
30	6722501,15	300653,76		Umerkt	69 Utrekna	10	10
			0,91				14
31	6722500,67	300652,99		Umerkt	69 Utrekna	10	10
			0,95				14
32	6722500,08	300652,24		Umerkt	69 Utrekna	10	10
			0,24				14
33	6722499,92	300652,07		Asfaltspiker	69 Utrekna	10	10
			1,92				14
34	6722498,06	300652,58		Mur Murhjørne	96 GPS kinematisk (Real time kinematic)	10	10
			4,82				14
35	6722493,42	300653,87		Mur Umerkt	96 GPS kinematisk (Real time kinematic)	10	10
			5,47				14
36	6722488,10	300655,18		Jordfast stein Offentleg godkjent grensemerke	96 GPS kinematisk (Real time kinematic)	13	13
			2,24				14
37	6722485,93	300655,71		Umerkt	96 GPS kinematisk (Real time kinematic)	13	13
			15,60				14
38	6722484,65	300640,16		Asfaltspiker	69 Utrekna	10	10
			1,93				14
39	6722486,54	300639,80		Asfaltspiker	96 GPS kinematisk (Real time kinematic)	10	10
			23,25				14
40	6722486,44	300616,55		Jord Offentleg godkjent grensemerke	96 GPS kinematisk (Real time kinematic)	10	10
			7,50				14
41	6722478,94	300616,63		Jord Offentleg godkjent grensemerke	69 Utrekna	10	10
			12,90				14