


Search for content in selected sources



Område det Seal bygges på

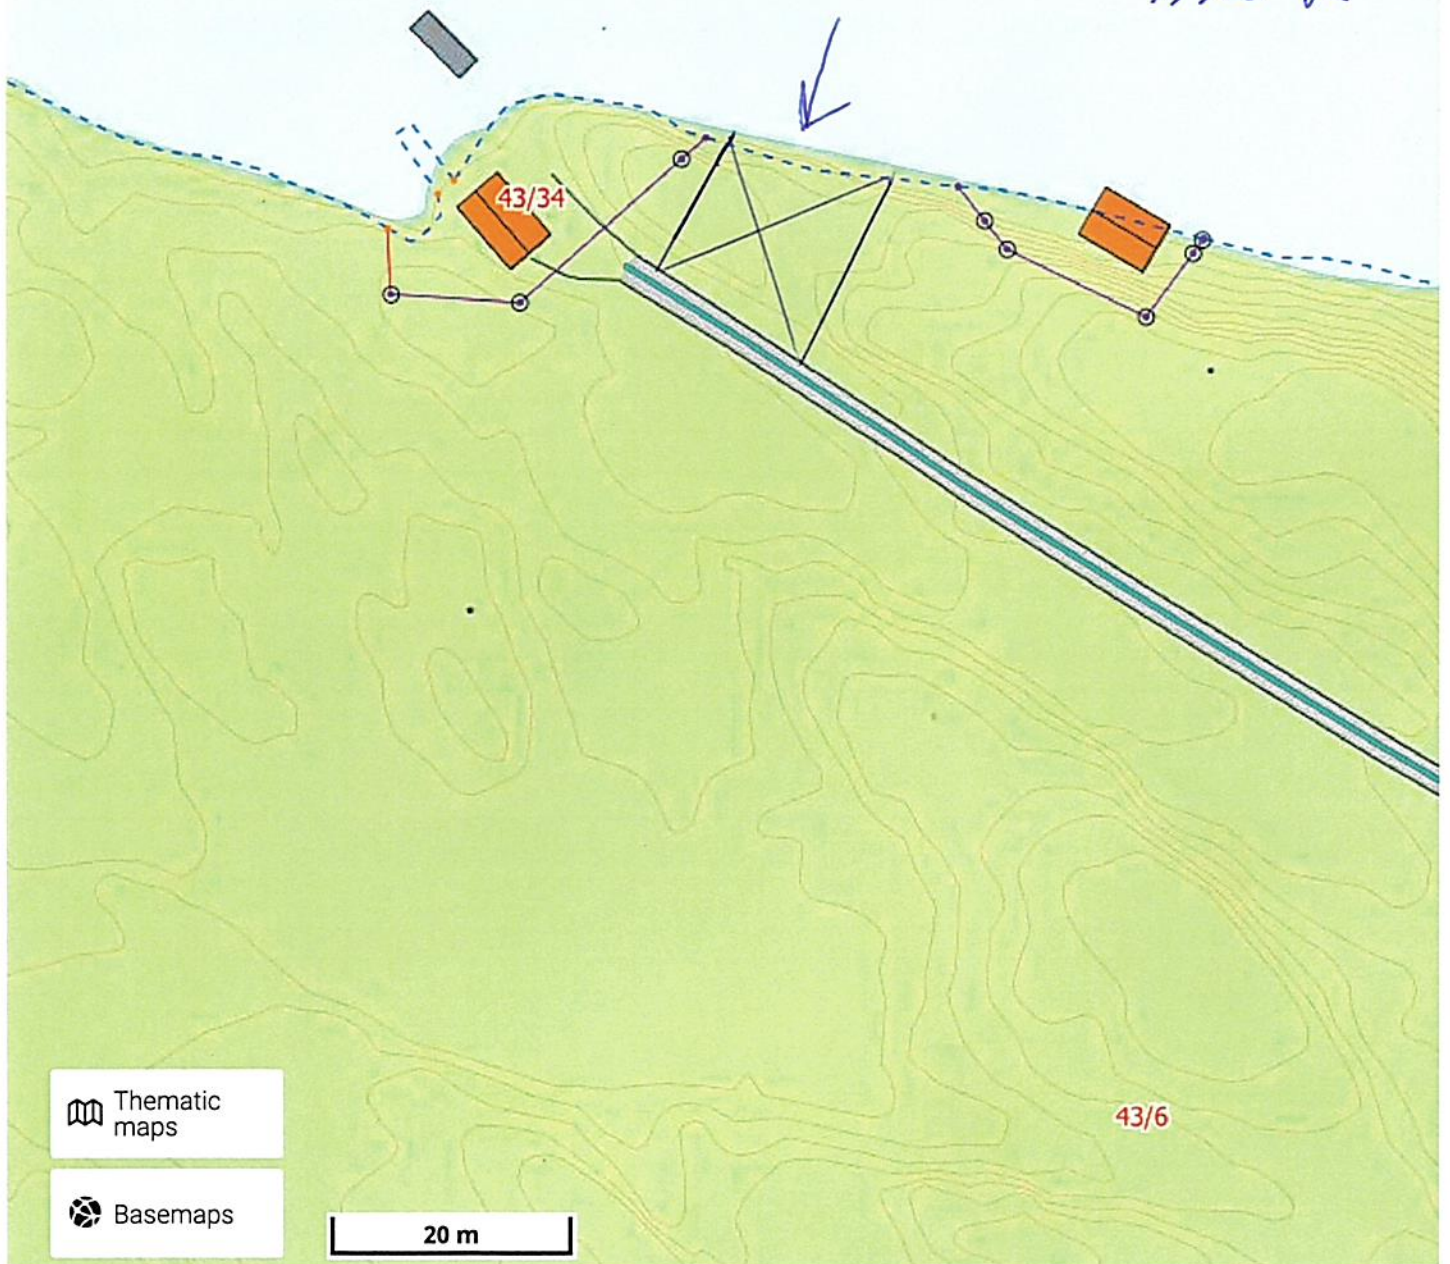

Thematic maps

Basemaps

20 m

EPSG:32632 N: 6739563 E: 295674

Scale 1 : 625