



Q1

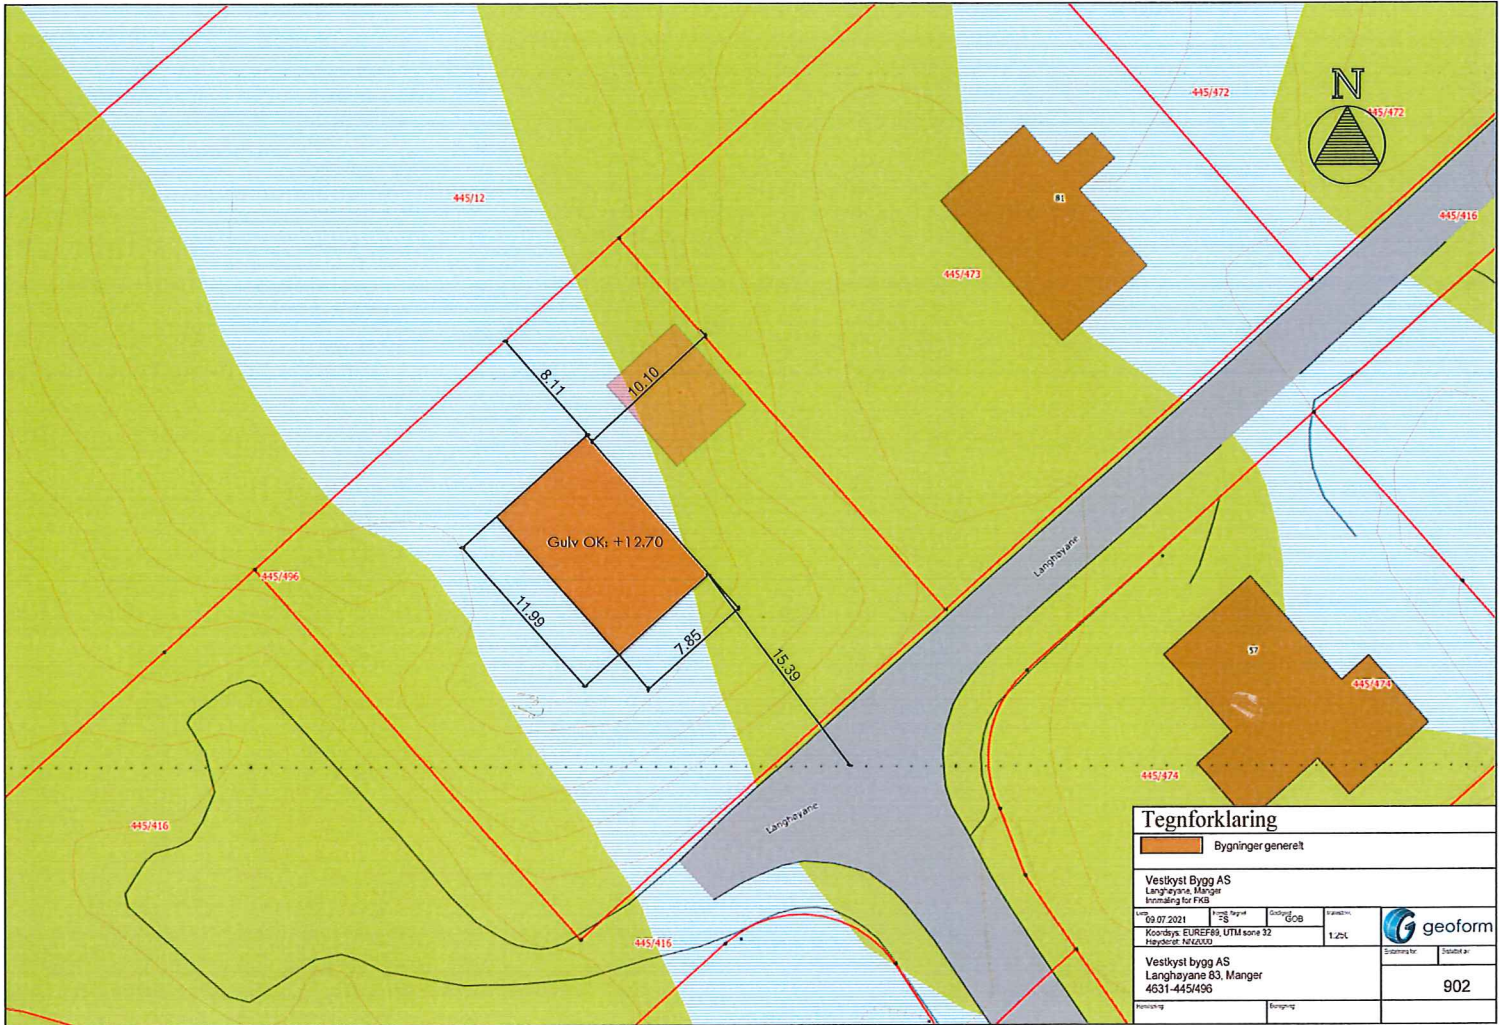


Tegnforklaring			
Bygninger generelt			
Vestkyst Bygg AS Langhøyane, Manger Innmåling for FKB			
Dato: 09.07.2021	Prosjekt: Langhøyane	Code: G08	Transmisjon: 1:250
Koordinat: EUREF88, UTM zone 32		Målestokk: 1:250	
Vestkyst Bygg AS Langhøyane 83, Manger 4631-445/496		Eksklusivitet: 902	
Pålegg: [ ]		Bemerkning: [ ]	

Q2

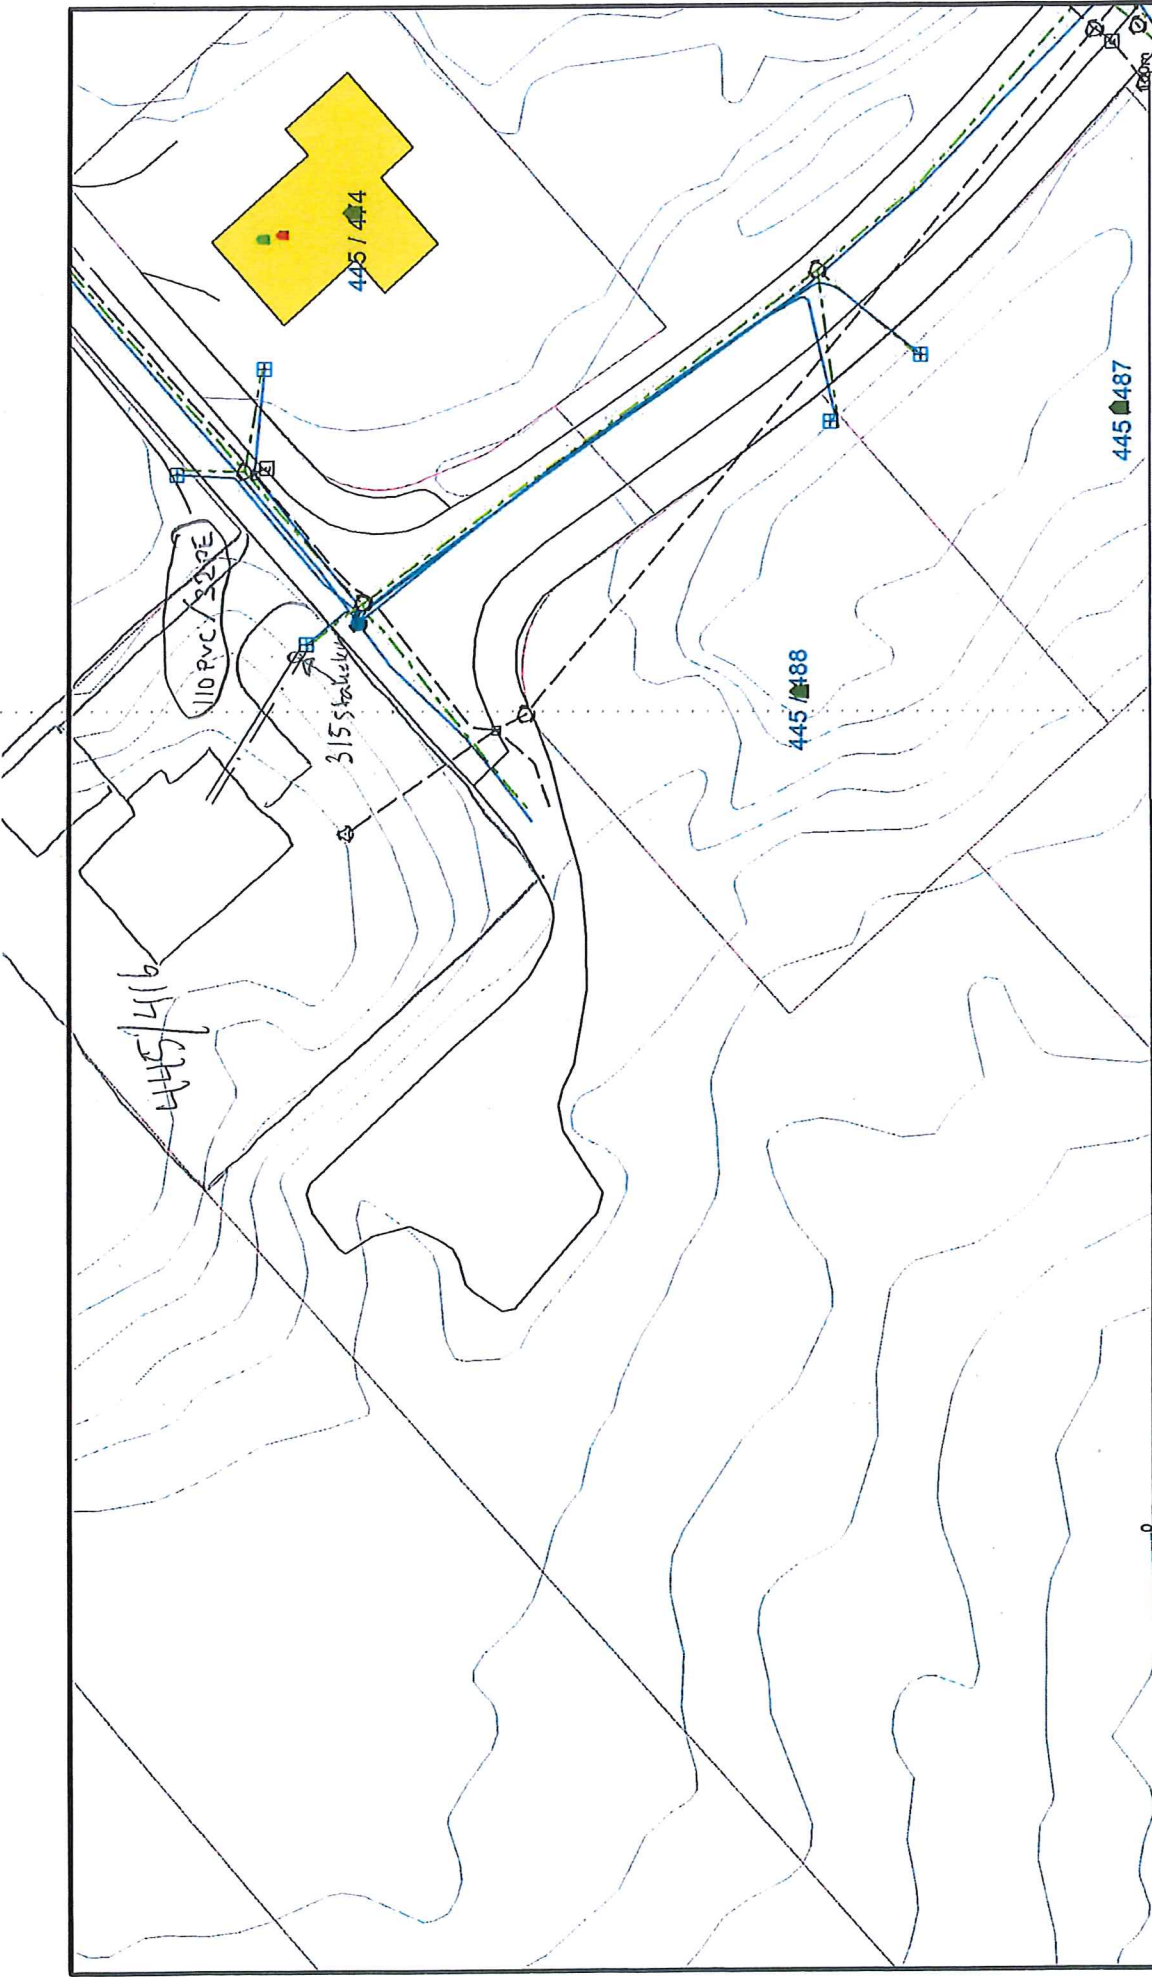

Målestokk  
1:500

Alver kommune  
VVA Avdeling

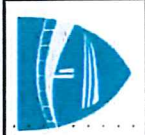

Dato: 2020.06.19  
Skala: LI

**comfort**  
Comfort Askøy Nilsen VVS AS  
Telefon 56 15 12 70  
ren@comfort.no

- Målte Grenser
- - Registrerte Grenser
- - Udefinert grenser
- ↑ Terrennmålte grense
- ⊙ Konstruert grensepunkt
- ⊙ Bolig
- ⊙ Bustad melleilighet
- ⊙ Vaningshus
- ⊙ Storre bustader
- ⊙ Hytte/feriehus
- ⊙ Garasje/utrus
- ⊙ Industriflager
- ⊙ Andre bygg

Beliggenhet og høyder må opprjøttes som orienterende.  
Koordinatsystem: EUREF89 - SONE 32 (EPSG:25832)  
Høydesystem: (EPSG:)

Q2