





Situasjonskart -
 Alver kommune
 353/13

 - Hagestue, byggeår 1995


 - Garasje 2, byggeår 1991

NHdigi.no



Dato: 23-09-2021


Målestokk: 1:500



NY DEL (-95)

STUE
GAMMEL DEL (-71)

MÅL 1:50
HAGESTUE
BYGGEÅR
1995

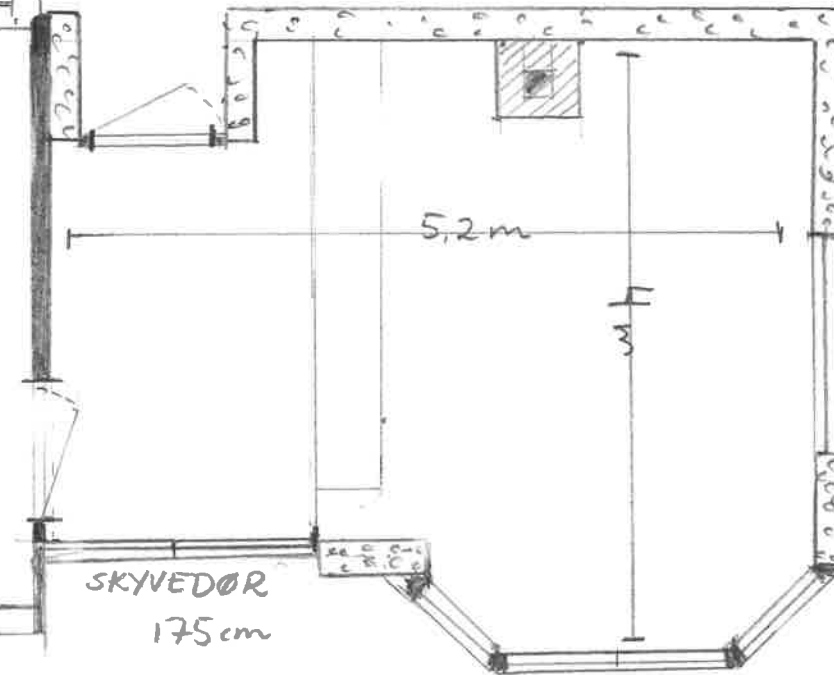

SKYVEDØR
175 cm

SKJELANGERVEGEN 799

353/13