



Emilie Mahe Lyssand
Elvavegen 41
5918 FREKHAUG

Referanser:
Dykkar:
Vår: 21/6858 - 21/65283


Saksbehandlar:
Anngunn Marie Gullbrå
anngunn.gullbra@alver.kommune.no

Dato:
30.09.2021

Melding om registrert bygning unntatt søknadsplikt - gbnr 323/594 Frekhaug

Kommunen har registrert ferdig oppsatt garasje i matrikkelen etter opplysningar i innsendt melding frå deg.

Garasjen er plassert ca i kart (fasadeliv) og bygningsopplysningane er registrert i bygningsdelen i matrikkelen.

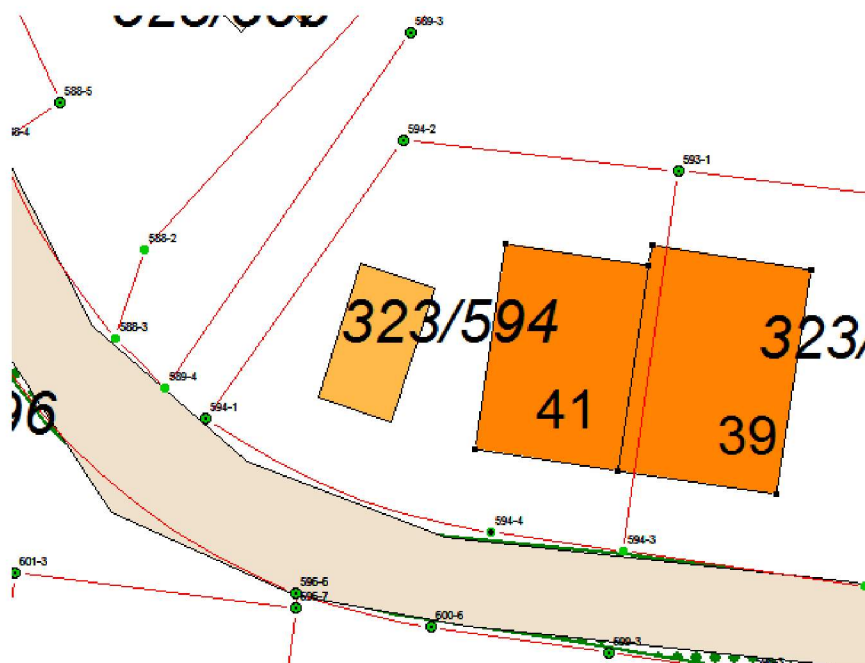

Ved denne registreringa av bygg utan søknadsplikt etter Pbl §20-5 i kart og matrikkel, er det ikkje vurdert om oppsett bygg/ tilbygg oppfyller vilkåra til fritak frå søknadsplikt.

Vedlagt er matrikkelrapport som viser kva opplysningar som er registrert om bygget/tilbygget.

Med vennleg helsing
Alver kommune, Kart og oppmåling

Anngunn Marie Gullbrå
avdelingsingeniør

Dette dokumentet er elektronisk godkjent og har difor ingen signatur.

Vedlegg:

323-594-garasje

Mottakarar:

Emilie Mahe Lyssand
Thomas Nesheim

Elvavegen 41
Elvavegen 41

5918	FREKHAUG
5918	FREKHAUG