

Nhb Vest AS
Lasse W. Kristiansen
Hagellia 6
5914 ISDALSTØ

Referanser:
Dykkar:
Vår: 21/6905 - 21/65772

Saksbehandlar:
Josep Gayrbekov
josep.gayrbekov@alver.kommune.no

Dato:
01.10.2021

**Vi treng fleire opplysningar før vi kan handsame søknaden - gbnr
24/154**


Tiltak:
Byggjestad: Gbnr: 24/154
Tiltakshavar: Nhb Vest AS
Ansvarleg søker: Nhb Vest AS


Kommunen stadfestar å ha motteke dykkar søknad 09.08.2021.

Mottakskontroll

Kommunen har kontrollert søknaden og finn at den ikke er fullstendig. Vi ber om at søkeren vert supplert med følgjande dokumentasjon:

Når det gjeld søknad om endring av gitt løyve forstår ein det slik at det er gjort endringar to steder langs f_SV1. Éin endring ved tomt 7 og éin ved avkjørselen til 0 SKV.

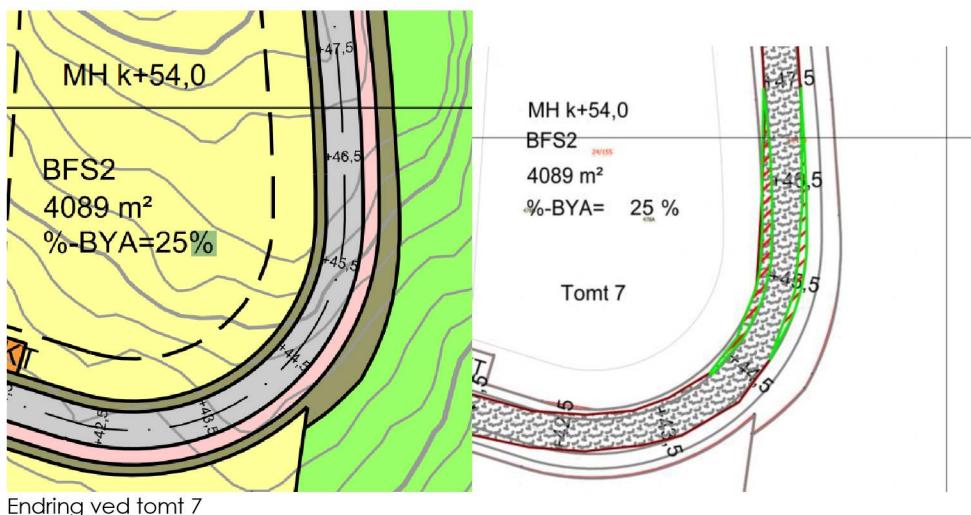

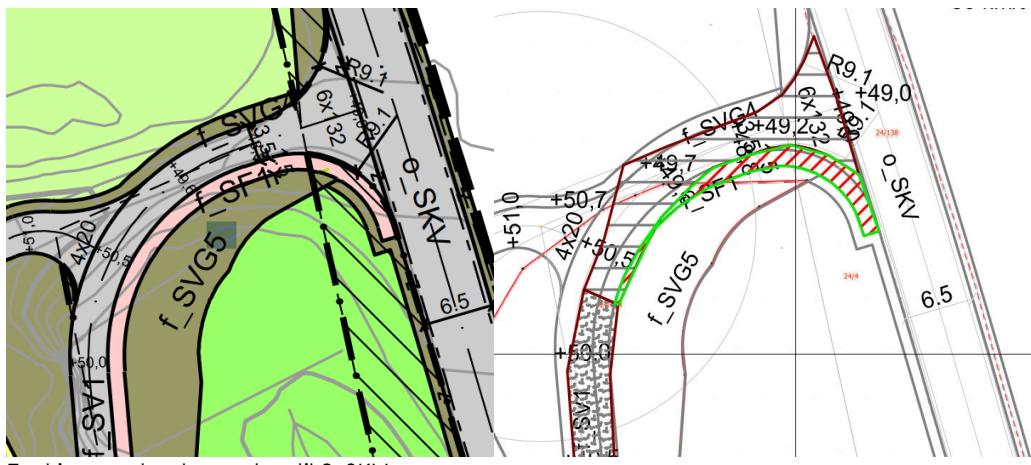

Endring ved avkørselen til 0_SKV

Ber om at det avklarast om endringane er en innsnevring, utviding eller forskyving av vegen (i så fall i kva slags retning). Vi ber også om at teikningane målsettas slik at det går frem kor store endringar det dreier seg om og om svingradiusen er blitt endre frå det som står i planen. Vi trenger også en avklaring av kva endringane inneberer for tilgrensande områder (slik som SF og SVG).

Når det gjeld søknad om mellombels bruksløyve treng vi opplysningar om kva arbeid som står att.

Kommunen ber om at tilleggsinformasjon vert sendt inn samla innan **05.11.2021**. Dersom informasjonen ikkje er sendt til kommunen innan fristen, vert saka tatt til handsaming ut frå dei opplysningane som ligg i søknaden.

Det vert gjort merksam på at dette ikkje er ein fullstendig gjennomgang av søknaden. Denne tilbakemeldinga er gjort på bakgrunn av dei forholda som er kontrollert ved kommunen sin mottakskontroll. Vi oppmodar søker om å ta ein ny gjennomgang av søknaden før innsending av etterspurd dokumentasjon slik at ein unngår ytterlegare forseinkingar i saksgangen.

Sakshandsamingsfrist

Tidsfristar for sakshandsaming går fram av plan- og bygningslova § 21-7, jf. SAK § 7-1.

Gebyr

Gebyr vert rekna ut i frå Lokal forskrift om gebyr for teknisk forvaltingsteneste. Det vert sendt ut krav om gebyr i samsvar med gjeldande forskrift når saka er ferdig handsama.

Med vennleg helsing
Alver kommune, Plan og byggesak

Are Frøysland Grande
Avdelingsleiar

Josep Gayrbekov
Rådgjevar

Dette dokumentet er elektronisk godkjent og har difor ingen signatur.

Mottakarar:

Nhb Vest AS
Nhb Vest AS

Hagellia 6
Hagellia 6

5914 ISDALSTØ
5914 ISDALSTØ