


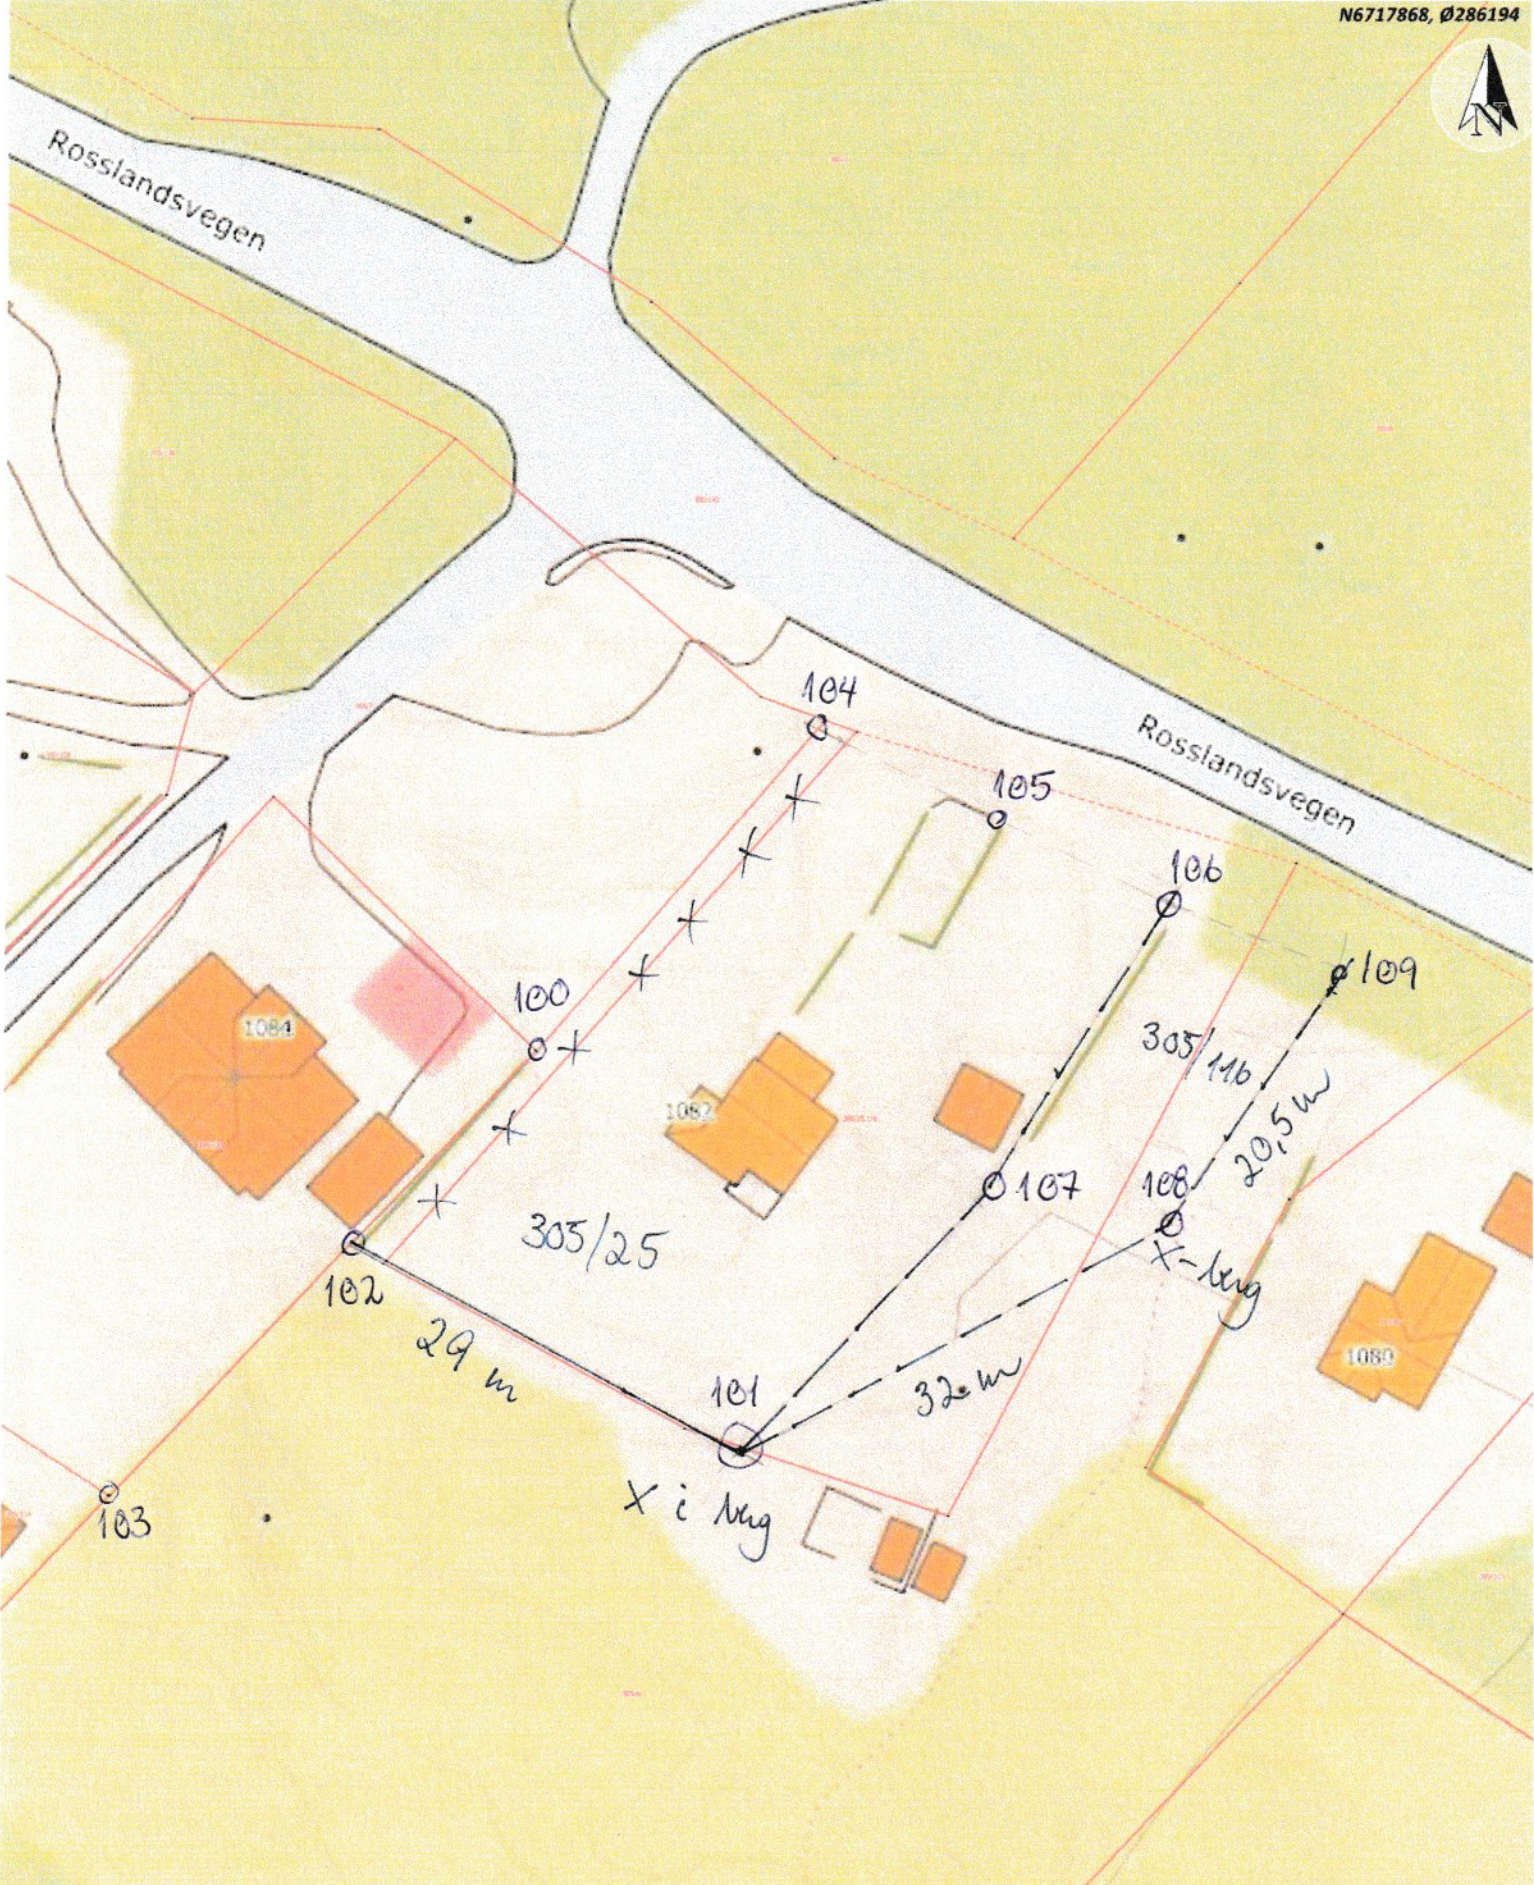

Rosslandsvegen

Rosslandsvegen



Situasjonskart -

Dato: 15-05-2020



Målestokk: 1:500

15m