

MÅLEBREV uten grensejustering
 med grensejustering

Kommune
Meland

J.nr.
 Målebrev nr. **2000/118**
 Evt. midl. forretning, dato, ref. nr.

Målebrev over

Eiendom	Gnr.	Bnr.	Festenr.
	5	133	
Bruksnavn/adresse			
Areal (m ²)	1015.8		

Delingsloven § 4-2 første ledd.

Kommunen skal tinglyse målebrev, midlertidig forretning og registreringsbrev, som er nødvendig for å opprette registerenheten i grunnboken snarest mulig og senest når klagefrister er utløpt. Det samme gjelder målebrev som gir uttrykk for at det som ledd i kartforretningen er foretatt arealoverføring etter reglene om grensejustering.

I henhold til delingsloven av 23.juni 1978 er det holdt følgende forretning

Dato for forretningen	14.11.00
Rekvirent	Vidar Fløysand
Bestyrer	Per Atle Sæle
Forretning	Kartforretning med grensejustering mellom 5/133 og 5/134. Ved justeringa har 5/134 fått overført 58m2 frå 5/133, jfr. delingslova § 2.3 einssidig overføring av areal.

VEDLEGG

Underskrift

Sted	Dato	Underskrift	Underskrift
Frekhaug	01.12.2000	<i>J. Bjordal</i> J. Bjordal	<i>G.B. Strømme</i> G.B. Strømme

GAB

Registreringsstempel

Tinglysing (jf. delingsloven § 4-2)

Dagbokstempel
REGISTRERT
 3 1 JAN 2001
 SORENSKRIVAREN
 I NORDMORLAND
 DAGBOKNR: 860


Påtegninger (rettelser o.l.)


 Doknr: 860 Tinglyst: 31.01.2001 Emb. 051
 STATENS KARTVERK FAST EIENDOM

Gnr	Bnr	Festnr	
5	133		
Representasjonspunkt			
X	Y	Z	
283140	-52236		
Kartblad		X	Landsnett
AE059-1-07			
Målestokk		Areal	M ²
1:500		1015.8	

MÅLEBREVKART

Jnr
Målebrev nr
200010

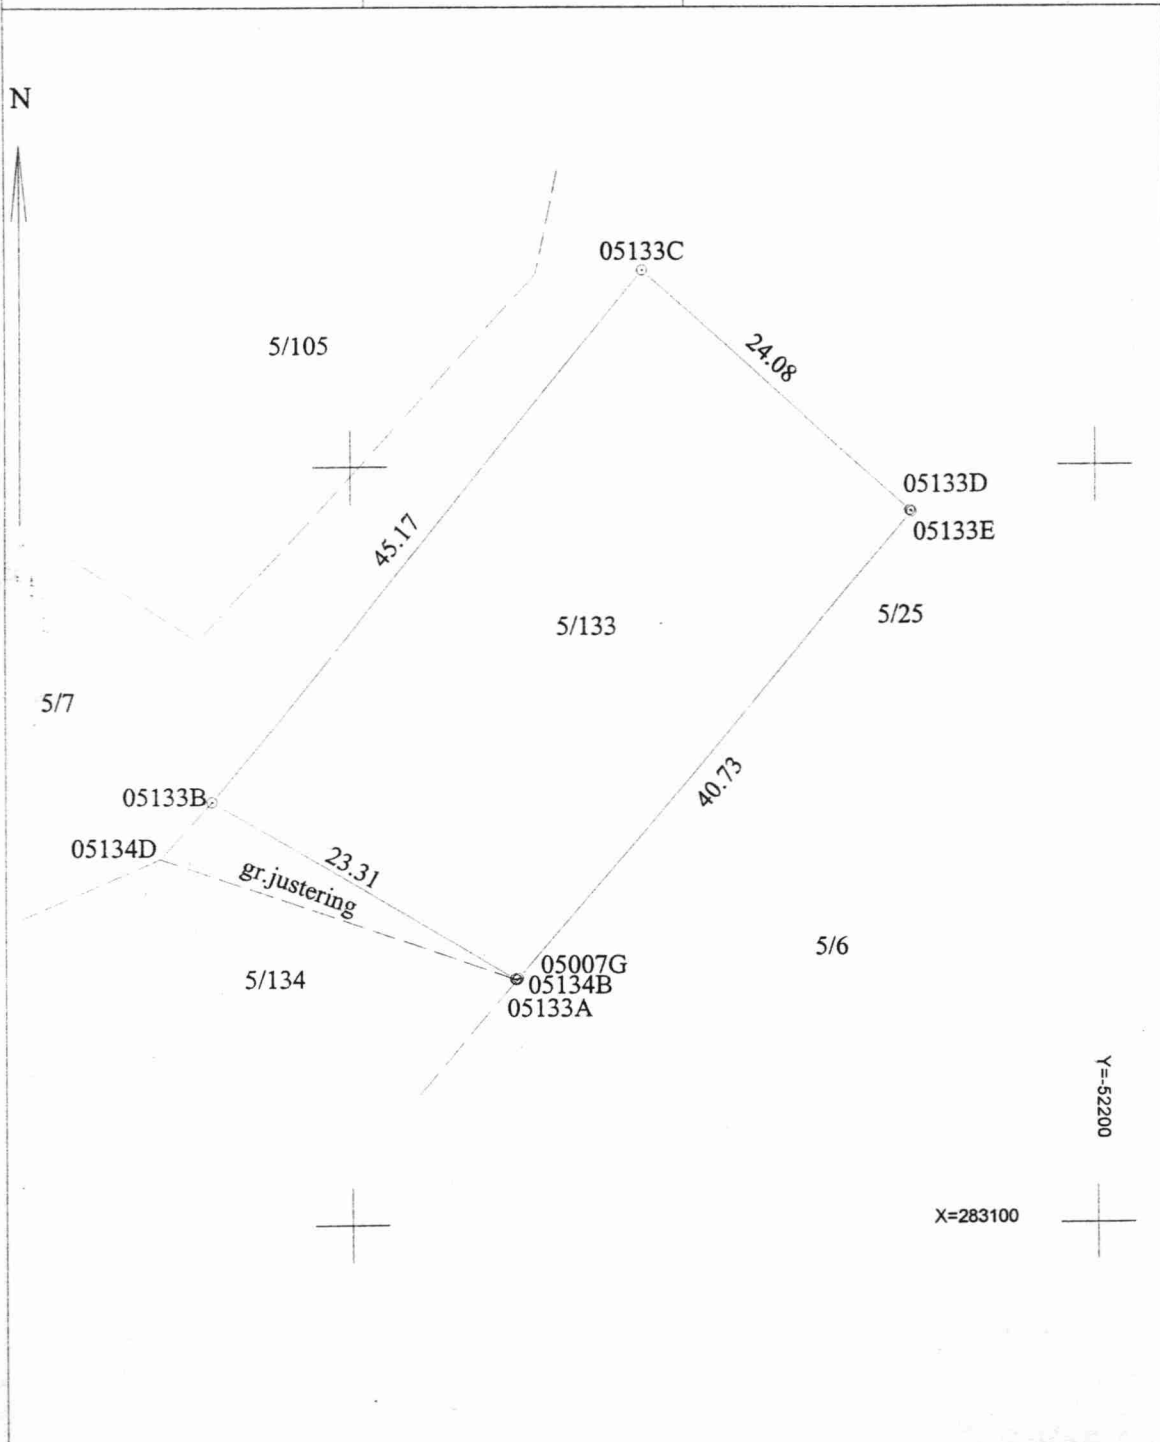

Punkt	Punktmerke	X-koordinat	Y-koordinat	Side	Radius
05134B	Skjæringspunkt	283116.15	-52238.92	0.12	
05133A	Kross i fjell	283116.21	-52239.02	23.31	
05133B	Gkj bolt fjell	283128.01	-52259.13	45.17	
05133C	Gkj bolt fjell	283162.93	-52230.48	24.08	
05133D	Kross i fjell	283147.05	-52212.38	0.13	
05133E	Skjæringspunkt	283146.96	-52212.28	40.60	
05007G	Kross i fjell	283116.25	-52238.84	0.13	