



Kommune: 4631 - ALVER
Gardsnummer: 202
Bruksnummer: 178

Utskriftsdato / klokkeslett: 06.10.2021 kl. 10:51
Produsert av: Liv Berit Ones

Dette dokumentet viser resultatet av Opprett ny grunneigedom ved fradeling ført 01.09.2021.

Orientering om relevant utdrag av matrikkelen

Eit relevant utdrag av matrikkelen viser deler av opplysningane som registrert om matrikkeleiningane (eigedommane). Utdraget viser kva slags endringar som er gjort i matrikkelen knytt til ei forretning, som t.d. kva for grenser som vart behandla. Relevant utdrag av matrikkelen er heimla i Forskrift om eiendomsregistrering av 26. juni 2009 § 9.

Du kan kontakte kommunen for å få komplett matrikelbrev, dersom du vil sjå alle opplysningar som er registrert om matrikkeleininga.

Om heilskap og nøyaktighet i relevant utdrag av matrikelbrevet

Matrikkelen vart etablert ved konvertering av data frå tidlegare register. Det kan variere kor gode slike data er med omsyn til heilskap og nøyaktighet. I enkelte tilfelle kan grensepunkt og grenselinjer mangle heilt eller delvis, eller vere feil registrerte. Det kan også vere feil og manglar ved registrert bygnings- og adresseinformasjon. Heilskap og kartfestingsnøyaktighet er oftast betre innanfor enn utanfor tettbygde strøk. Ver merksam på at oppgjeve areal for mange matrikkeleiningar og bygg er usikre.

For utfyllande informasjon: www.kartverket.no/utdragmatrikel

Matrikkeleining

Matrikkeleiningstype: Grunneigedom

Bruksnamn:

Etableringsdato: 20.09.2021

Skyld: 0

Er tinglyst: Ja

Har festegrunnar: Nei

Er seksjonert: Nei

Det er ikkje registrert bygg på matrikkeleininga.

Arealrapport

Tekst

Areal Kommentar

Utrekna areal for 202 / 178

2 999,7 m2

Eigarforhold

Tinglyste eigarforhold

Rolle

Føds.d./org.nr

Namn

Brukseinin

Adresse

Andel

190641

HJELMÅS OLE

HJELMÅSEN 45

1 / 1

Heimelshavar


5915 HJELMÅS

Forretningar der matrikkeleininga er involvert


Forretning	Forretningsdokumentdato	Status	Tinglysing	Endra dato	Matrikkelføring
Forretningstype	Kommunal saksreferanse				Signatur
Årsak til feilretting	Nettadresse (URL)				Dato
	Annan referanse				
Opprett ny grunneigedom ved frådeling	03.06.2021	Tinglyst		23.09.2021	onesliv 01.09.2021
Oppmålingsforretning	21/3248	Rolle	Matrikkeleining		Arealendring
		Avgjevar	4631 - 202/4		-2 999,8
		Mottakar	4631 - 202/178		2 999,7
		Berørt	4631 - 202/3		0
		Berørt	4631 - 202/49		0
		Berørt	4631 - 202/80		0
		Berørt	4631 - 202/85		0
		Berørt	4631 - 202/141		0
		Berørt	4631 - 202/143		0
		Berørt	4631 - 202/154		0
		Berørt	4631 - 202/166		0

Oversiktskart

Målestokk 1:20 000
EUREF89 UTM Sone 32

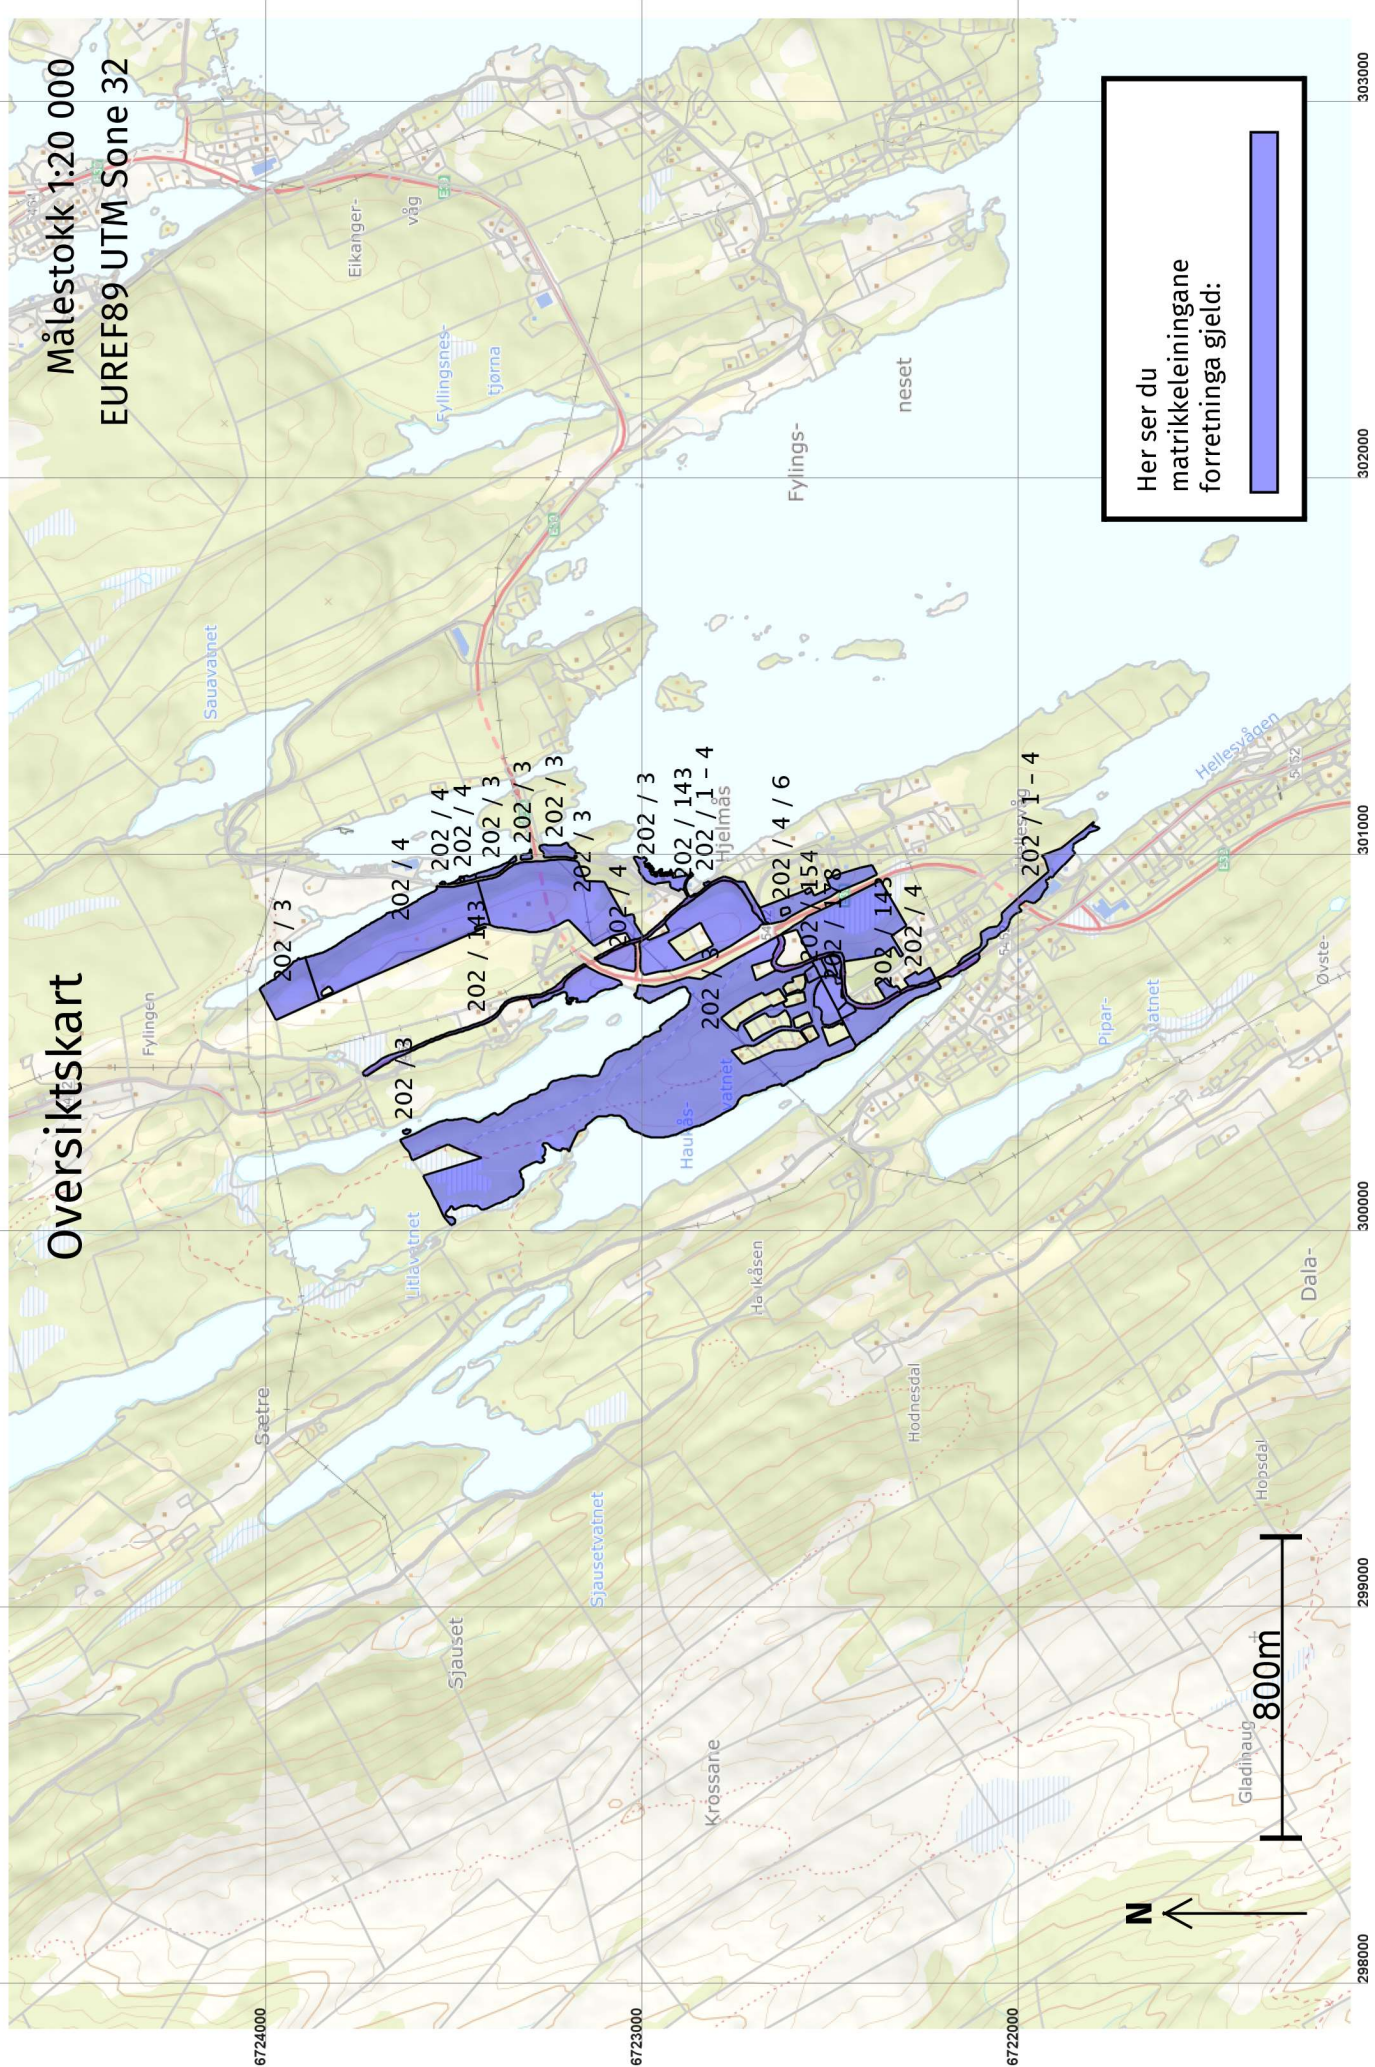


Her ser du matrikkeleiningane forretinga gjeld:

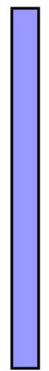

800m


Oversiktskart for 202 / 178

Målestokk 1:1 000
EUREF89 UTM Sone 32

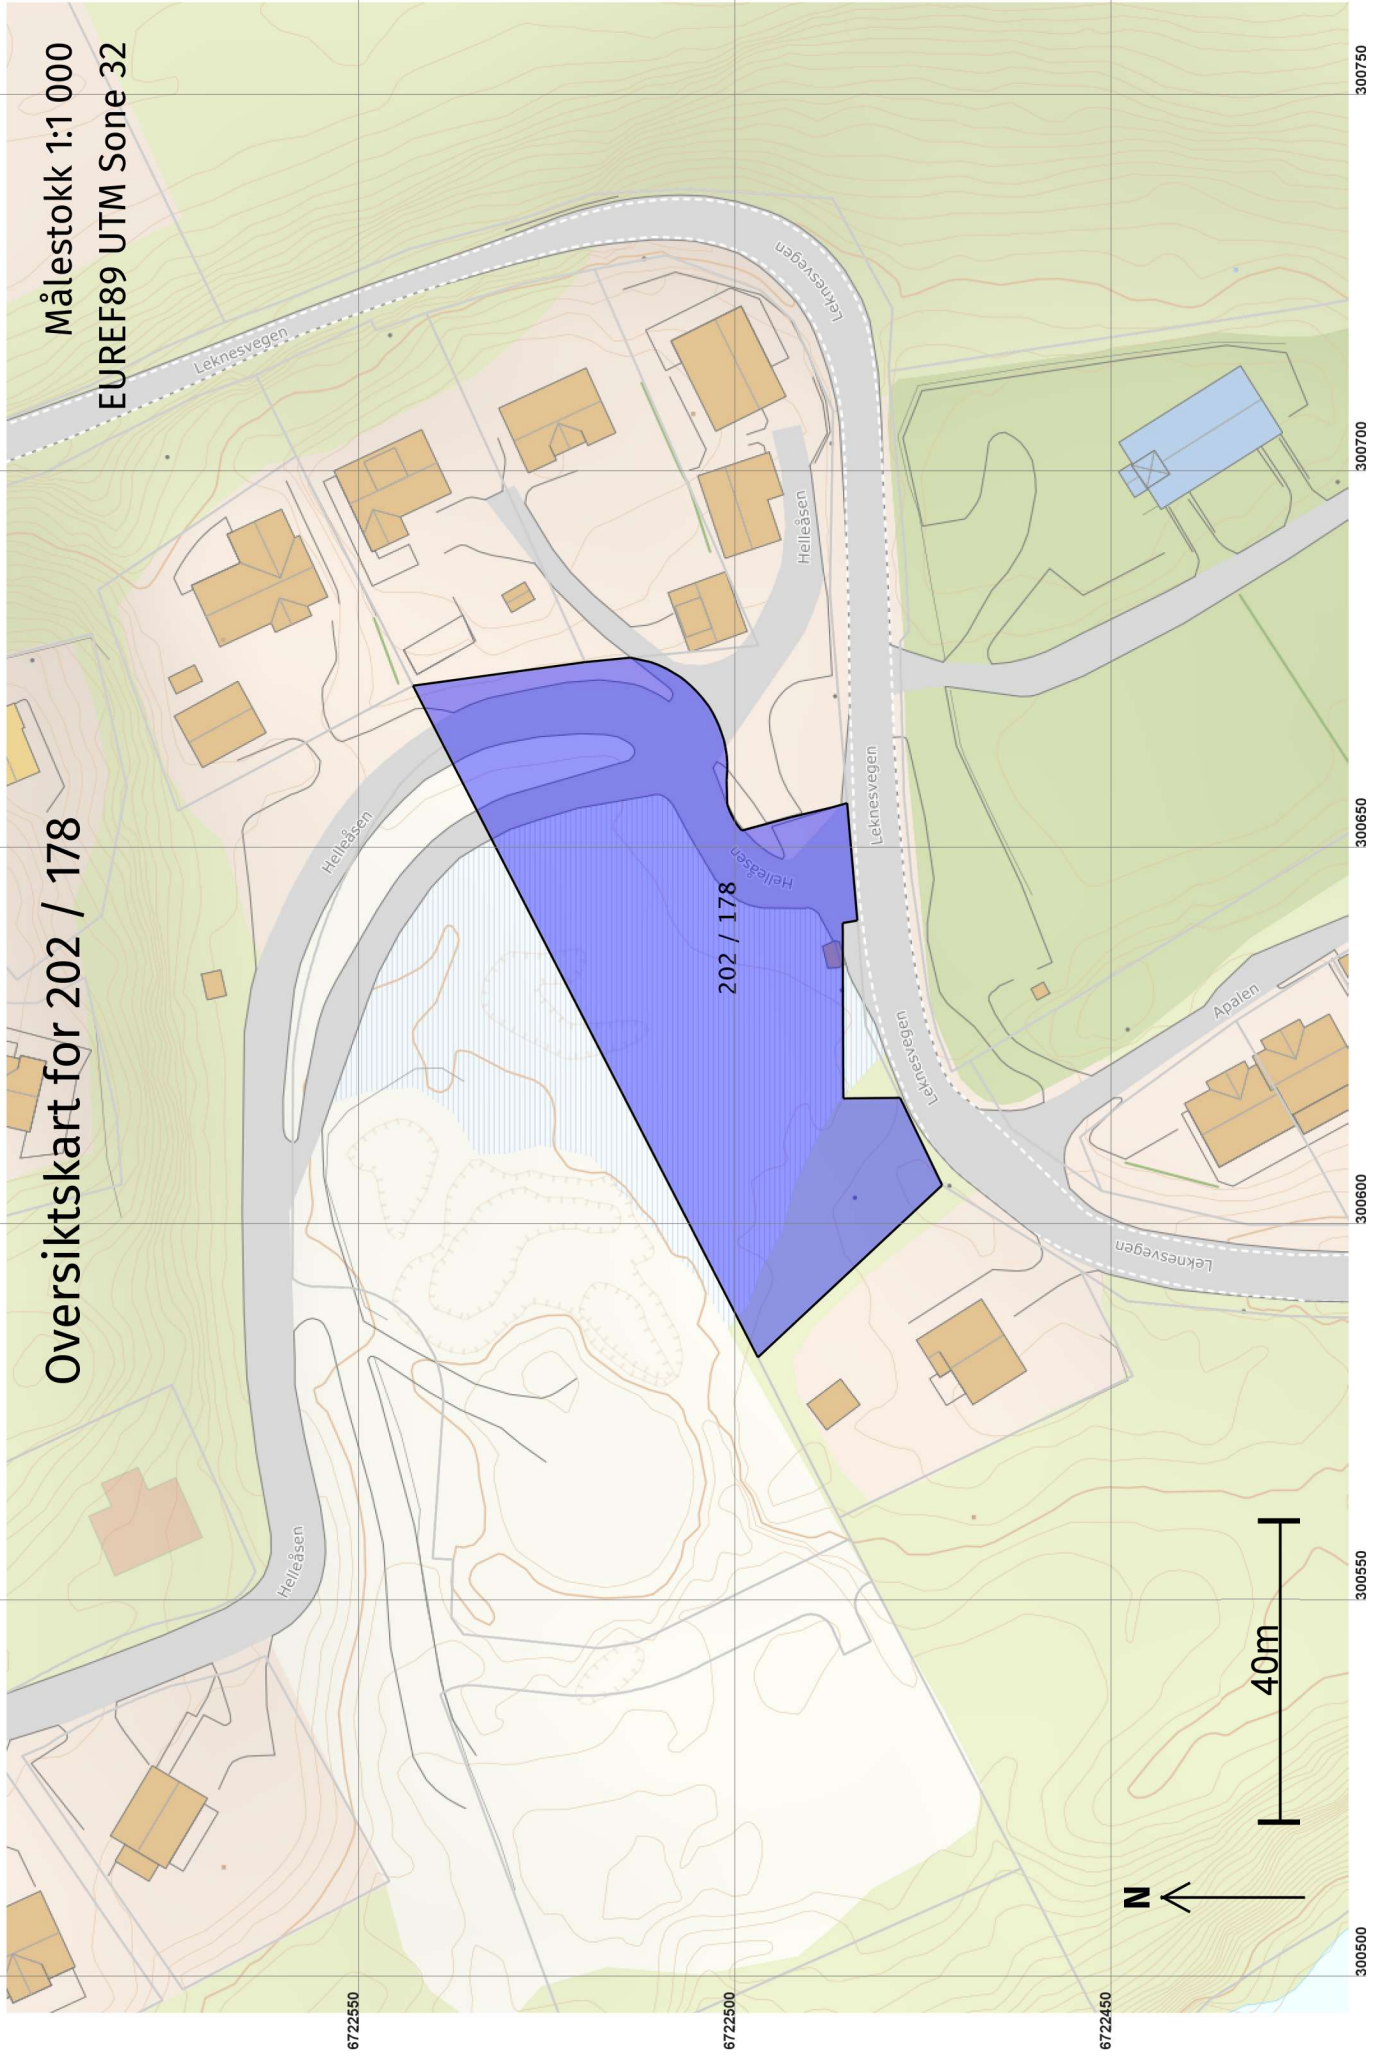

Grenser etter "Opprett ny grunneigedom ved frådeling"
ført 01.09.2021

Målestokk 1:500
EUREF89 UTM Sone 32

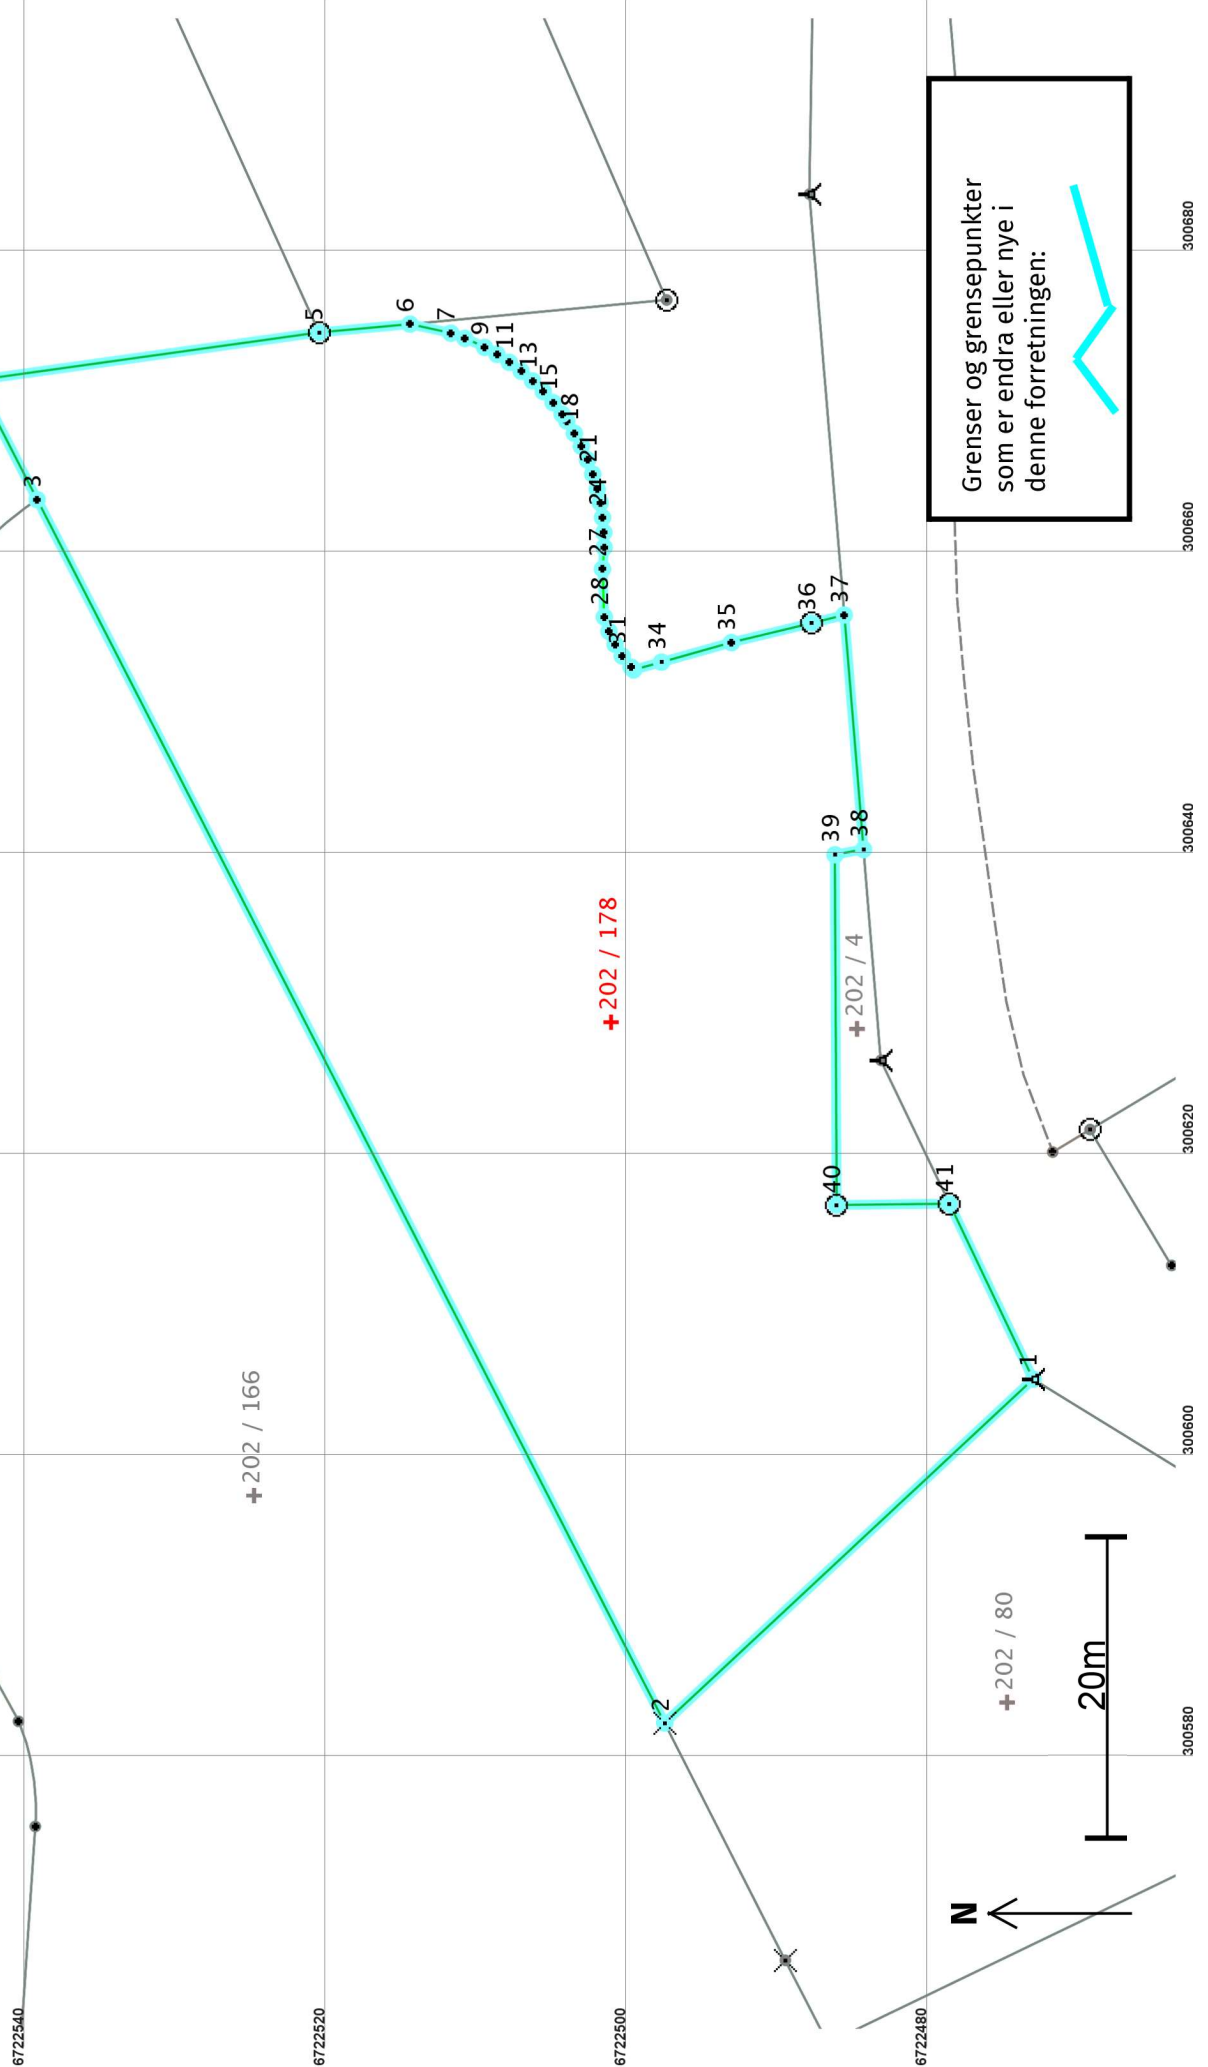

Opprett ny grunnneddom ved frådeling 01.09.2021

Etter forretninga:

Areal: 2 999,7

Arealmerknad:

Representasjonspunkt: EUREF89 UTM Sone 32

Nord: 6722501

Aust: 300629

Grensepunkt / Grenselinje

Ytre avgrensing

Løpenr	Status	Nord	Aust	Grensemerke nedsett i / Lengde (m)	Grensepunkttype / Linjeinformasjon	Målemetode / Grenser mot	Nøyaktighet (SD i cm)	Radius
1	Nytt	6722473,38	300604,99	Fjell Bolt 33,45		96 GPS kinematisk (Real time kinematic) 4631 - 202 / 80 og 4631 - 202 / 143	13	14
2	Nytt	6722497,84	300582,18	Fjell Kors 91,26		96 GPS kinematisk (Real time kinematic) 4631 - 202 / 80 og 4631 - 202 / 166	13	
3	Nytt	6722539,52	300663,37	Umerkt 8,91		69 Utrekna 4631 - 202 / 3 og 4631 - 202 / 166	13	
4	Nytt	6722543,59	300671,29	Jordfast stein 23,02	Offentleg godkjent grensemerke	96 GPS kinematisk (Real time kinematic) 4631 - 202 / 3, 4631 - 202 / 85 og 4631 - 202 / 14 154	13	14
5	Nytt	6722520,79	300674,45	Fjell 6,05	Offentleg godkjent grensemerke	12 Terrengmålt: Teodolitt med elektronisk avstandsmålar 4631 - 202 / 85 og 4631 - 202 / 141	13	14
6	Nytt	6722514,76	300675,02	Umerkt 2,78		69 Utrekna 4631 - 202 / 49 og 4631 - 202 / 141	10	14
7	Nytt	6722512,05	300674,41	Umerkt 1,00		69 Utrekna 4631 - 202 / 49	10	14
8	Nytt	6722511,11	300674,07	Umerkt 1,43		69 Utrekna 4631 - 202 / 49	10	14
9	Nytt	6722509,81	300673,47	Umerkt 0,95		69 Utrekna 4631 - 202 / 49	10	14
10	Nytt	6722508,98	300673,01	Umerkt 0,97		69 Utrekna 4631 - 202 / 49	10	14
11	Nytt	6722508,17	300672,48	Umerkt 0,99		69 Utrekna 4631 - 202 / 49	10	14

Løpnr	Status	Nord	Aust	Grensemerke nedsett i / Lengde (m)	Grensepunkttype / Linjeinformasjon	Målemetode / Grenser mot	Nøyaktighet (SD i cm)	Radius
12	Nytt	6722507,38	300671,89		Umerkt	69 Utrekna	10	
				1,00		4631 - 202 / 49	14	
13	Nytt	6722506,62	300671,24		Umerkt	69 Utrekna	10	
				1,00		4631 - 202 / 49	14	
14	Nytt	6722505,91	300670,54		Umerkt	69 Utrekna	10	
				0,99		4631 - 202 / 49	14	
15	Nytt	6722505,26	300669,80		Umerkt	69 Utrekna	10	
				0,97		4631 - 202 / 49	14	
16	Nytt	6722504,66	300669,03		Umerkt	69 Utrekna	10	
				0,55		4631 - 202 / 49	14	
17	Nytt	6722504,35	300668,58		Umerkt	69 Utrekna	10	
				0,95		4631 - 202 / 49	14	
18	Nytt	6722503,85	300667,77		Umerkt	69 Utrekna	10	
				0,98		4631 - 202 / 49	14	
19	Nytt	6722503,39	300666,91		Umerkt	69 Utrekna	10	
				1,00		4631 - 202 / 49	14	
20	Nytt	6722502,98	300666,00		Umerkt	69 Utrekna	10	
				1,01		4631 - 202 / 49	14	
21	Nytt	6722502,63	300665,06		Umerkt	69 Utrekna	10	
				1,04		4631 - 202 / 49	14	
22	Nytt	6722502,33	300664,06		Umerkt	69 Utrekna	10	
				0,92		4631 - 202 / 49	14	
23	Nytt	6722502,13	300663,16		Umerkt	69 Utrekna	10	
				1,00		4631 - 202 / 49	14	
24	Nytt	6722501,98	300662,17		Umerkt	69 Utrekna	10	
				0,99		4631 - 202 / 49	14	
25	Nytt	6722501,89	300661,19		Umerkt	69 Utrekna	10	
				1,00		4631 - 202 / 49	14	
26	Nytt	6722501,87	300660,19		Umerkt	69 Utrekna	10	
				1,43		4631 - 202 / 49	14	
27	Nytt	6722501,98	300658,76		Umerkt	69 Utrekna	10	
				3,18		4631 - 202 / 49	10	

Løpnr	Status	Nord	Aust	Grensemerke nedsett i / Lengde (m)	Grensepunkttype / Linjeinformasjon	Målemetode / Grenser mot	Nøyaktighet (SD i cm)	Radius
28	Nytt	6722501,86	300655,58		Umerkt	69 Utrekna	10	
				1,02		4631 - 202 / 49	14	
29	Nytt	6722501,55	300654,61		Umerkt	69 Utrekna	10	
				0,95		4631 - 202 / 49	14	
30	Nytt	6722501,15	300653,76		Umerkt	69 Utrekna	10	
				0,91		4631 - 202 / 49	14	
31	Nytt	6722500,67	300652,99		Umerkt	69 Utrekna	10	
				0,95		4631 - 202 / 49	14	
32	Nytt	6722500,08	300652,24		Umerkt	69 Utrekna	10	
				0,24		4631 - 202 / 49	14	
33	Nytt	6722499,92	300652,07		Asfaltspiker	69 Utrekna	10	
				1,92		4631 - 202 / 49	14	
34	Nytt	6722498,06	300652,58		Mur Murhjørne	96 GPS kinematisk (Real time kinematic)	10	
				4,82		4631 - 202 / 49	14	
35	Nytt	6722493,42	300653,87		Mur Umerkt	96 GPS kinematisk (Real time kinematic)	10	
				5,47		4631 - 202 / 49	14	
36	Nytt	6722488,10	300655,18		Jordfast stein Offentleg godkjent grensemerke	96 GPS kinematisk (Real time kinematic)	13	
				2,24		4631 - 202 / 49	14	
37	Nytt	6722485,93	300655,71		Umerkt	96 GPS kinematisk (Real time kinematic)	13	
				15,60		4631 - 202 / 49 og 4631 - 202 / 143	14	
38	Nytt	6722484,65	300640,16		Asfaltspiker	69 Utrekna	10	
				1,93		4631 - 202 / 4 og 4631 - 202 / 143	14	
39	Nytt	6722486,54	300639,80		Asfaltspiker	96 GPS kinematisk (Real time kinematic)	10	
				23,25		4631 - 202 / 4	14	
40	Nytt	6722486,44	300616,55		Jord Offentleg godkjent grensemerke	96 GPS kinematisk (Real time kinematic)	10	
				7,50		4631 - 202 / 4	14	
41	Nytt	6722478,94	300616,63		Jord Offentleg godkjent grensemerke	69 Utrekna	10	
				12,90		4631 - 202 / 4 og 4631 - 202 / 143	14	