

Kartvedlegg til protokoll for oppmålingsforretning

Alver Kommune

N

Eigedom
474/30

Saks nr
20216458


Oppdragnr

Rekvirent
Taule Arvid Magnusson


Forretningsdato
29/7/2021

Landmålar
Kjell Rune Standal

Målestokk 1:700

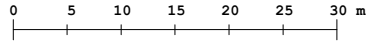

Beskriving/avtalar:

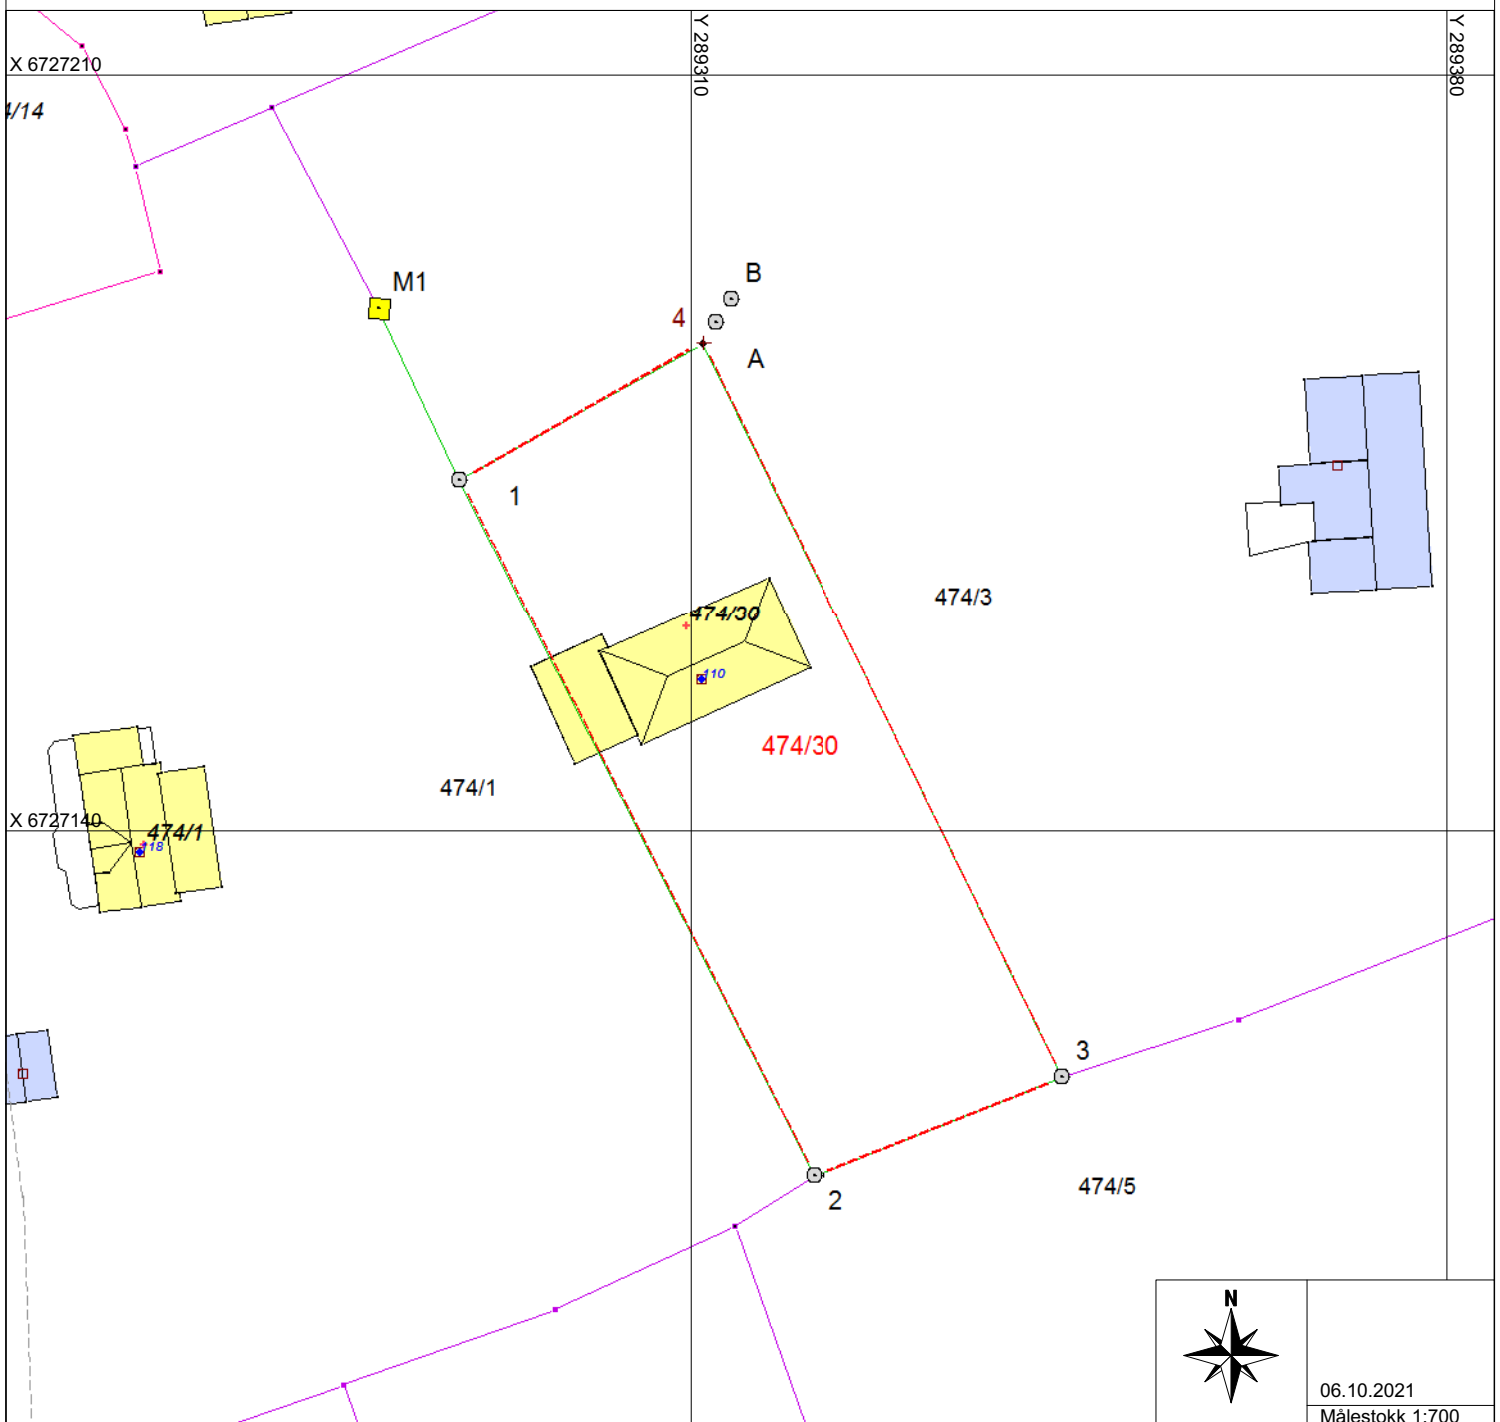

06.10.2021
Målestokk 1:700