


V = VANINGSHUS
B = BRØNN
S = SEPTIKKANK

LANDSVIK-
ØSEN

1:2500

Kartskisse i mål 1:

Q-1

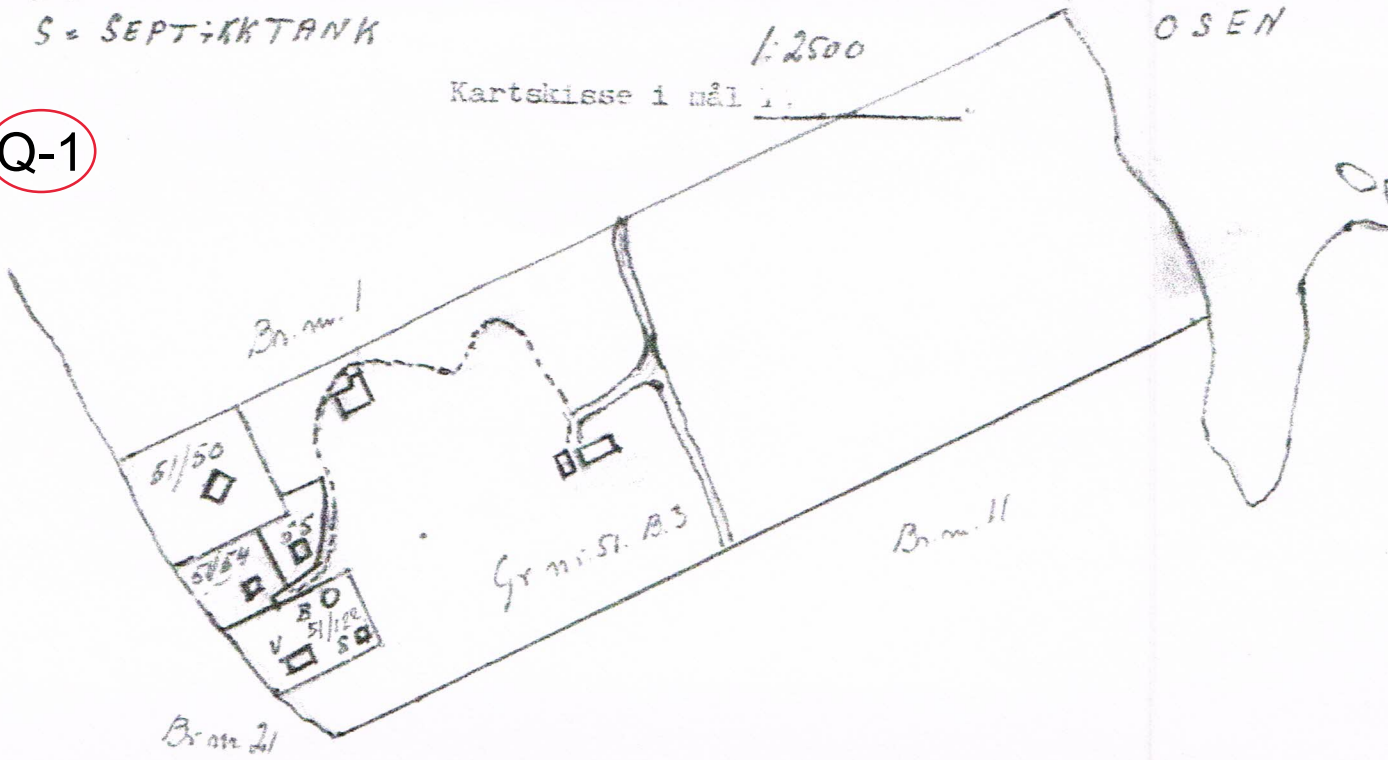

Br.nr. 3 Mons M. Landsvik
" 21 Randi Langeland
" 54 Peder Johansen

YMSE OPPLYSNINGAR:

- 1) På kartskissa skal gjevast opplysningar om vatn og kloakktilhøve, med tilvisning om korleis dette er tenkt løyst. (§§ 65 og 66, 2 i bygningslova).
- 2) Vidare skal det på kartskissa gå fram korleis ein har tenkt løyst tilkomst frå offentleg veg og om denne er kommuneveg, fylkesveg eller riksveg. (Bygningslova § 66, 1.)
- 3) Opplysningar om gards- og bruksnummer og eigarar av alle eigedomar som grensar inntil tomta skal gjevast opp på kartskissa.
- 4) Opplysningar om det er dyrka eller udyrka jord og eventuelt kva grunnen består av, dersom den er udyrka (Jordlova).
- 5) Kart i mål 1:5000 kan ein få over heile kommunen. Kart i mål 1:1000 skal nyttast der dette finst (Frekhaug, del av Hjåtveit, Langeland, Fossesjøen, Flatøy, deler av Ryland og Vikebø og deler av Fløksan og Hjertås).

Karta kan ein få på kommuneingeniørkontoret, adr. 5110 Frekhaug.