


Rev	Gjelder	Dato	Sign
	EIDE FJORDBRUK AS Langøy, Lindås kommune	11.05.2017	ASE
	Oppdrettsanlegg Sjøkart		Knlr. TTH
	Oppdragsleder		Oppdragsansvarlig Ingve Karlsten
	Teknikk byrå		Teknikk tegner Andreas Sætre
	EIDE FJORDBRUK AS		Målestokk A3 - 1 : 50 000
	Akva safe		Tegner
		1061	Rev. A 101 0

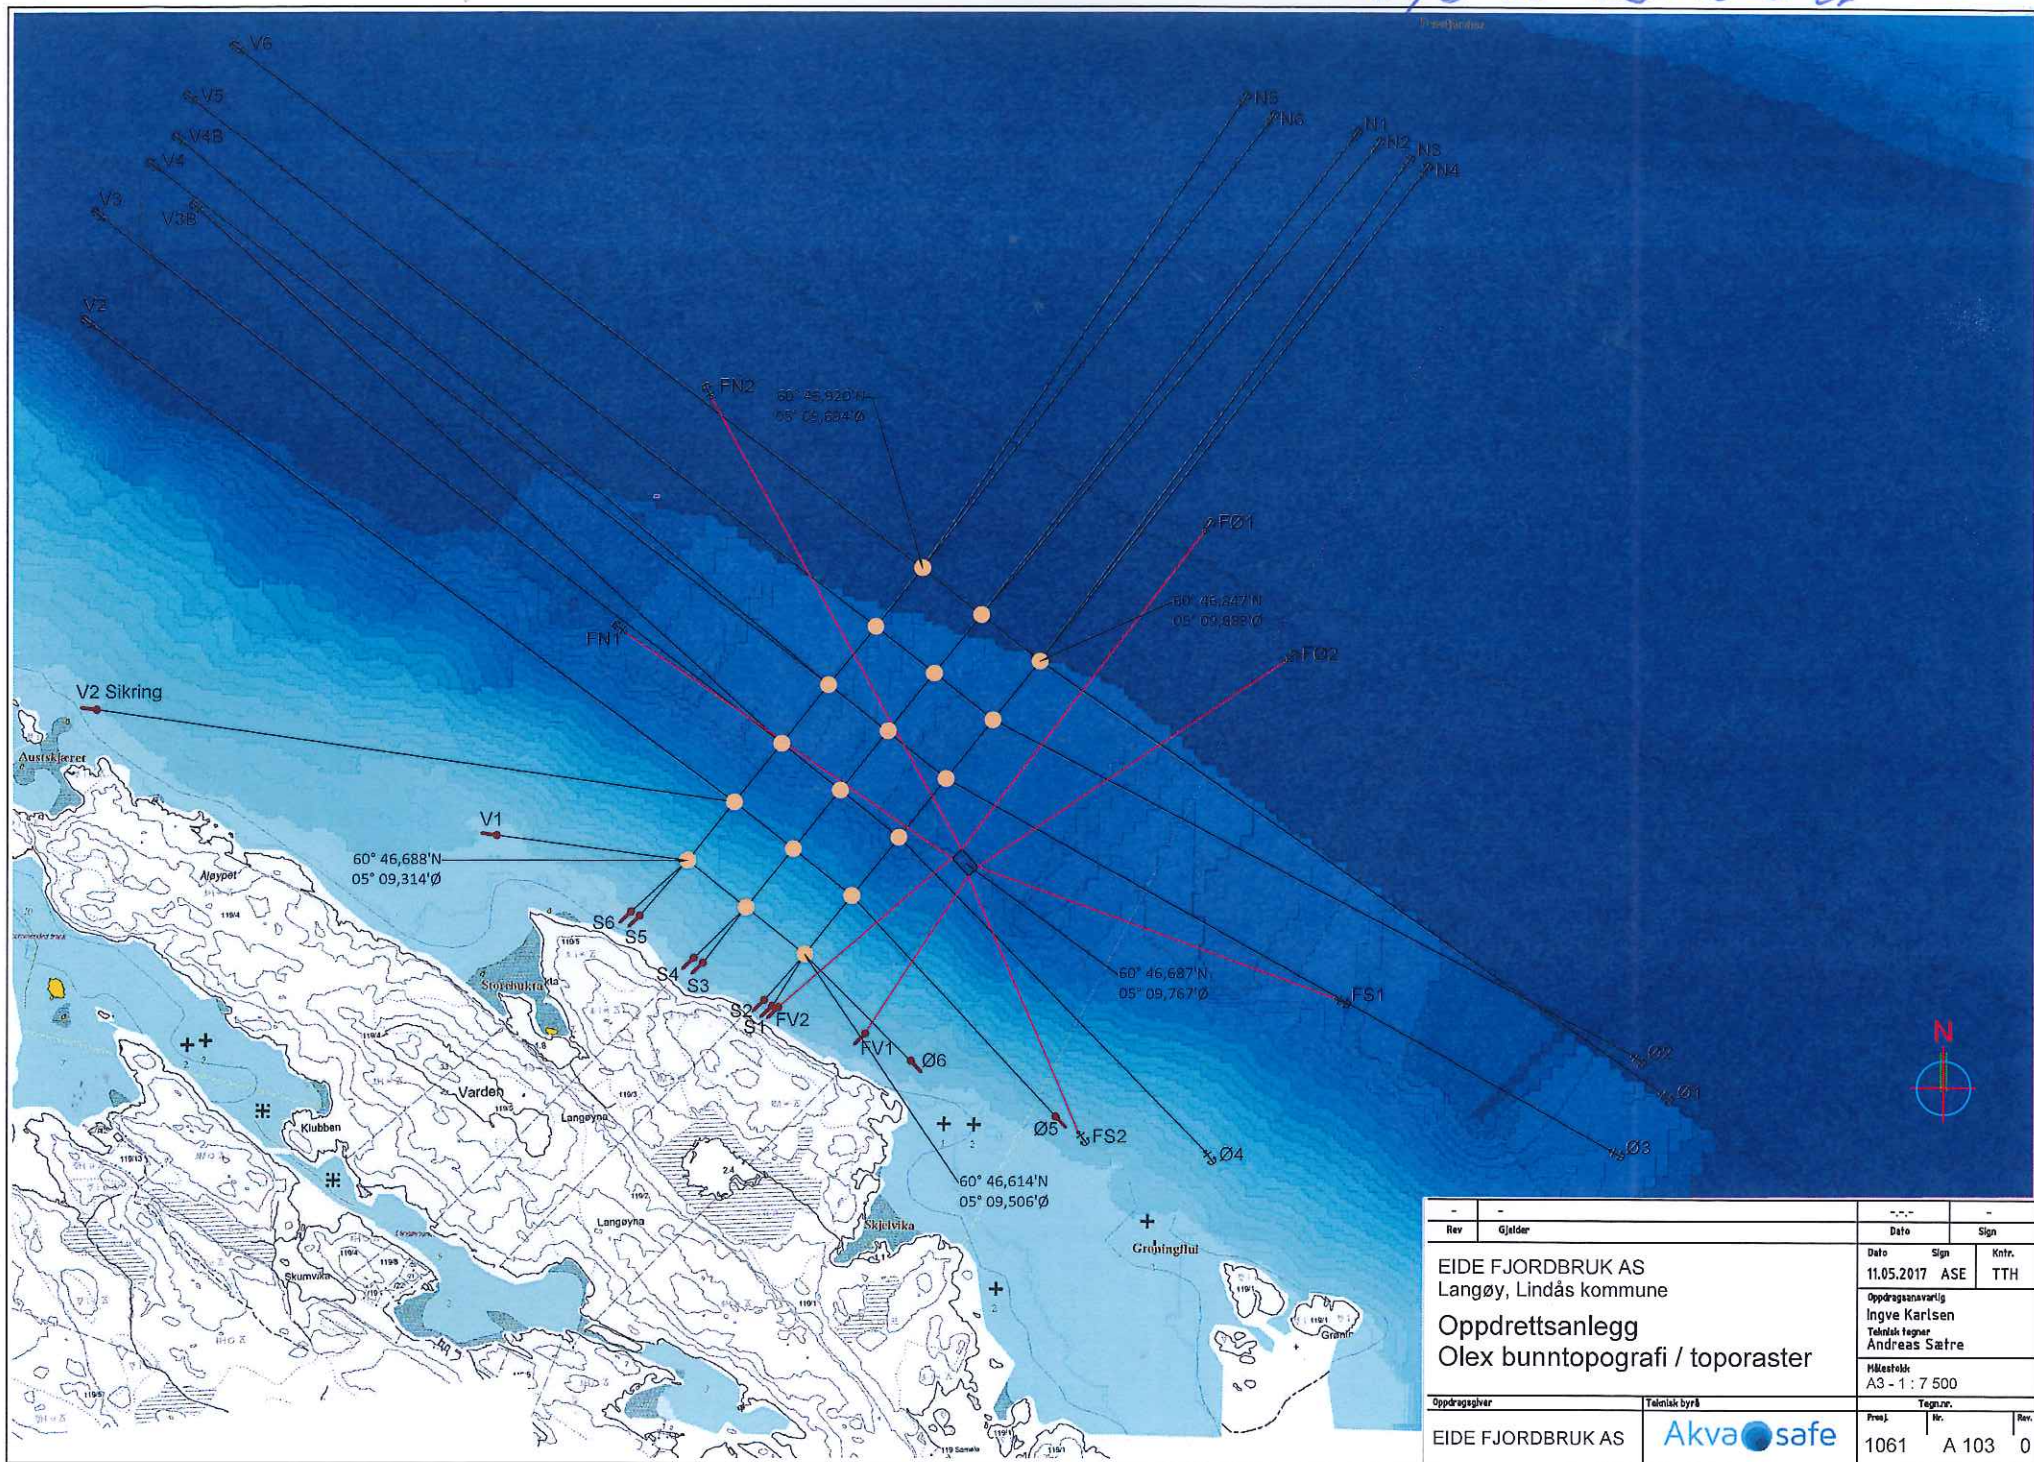

Rev	Gjelder	Dato	Sign
-	-	-	-
EIDE FJORDBRUK AS Langøy, Lindås kommune		Dato	Sign
Oppdrettsanlegg Olex bunntopografi / toporaster		11.05.2017	ASE
Oppdragsansvarlig Ingve Karlsten Teknisk tegner Andreas Sætre		Kntr.	TTH
Oppdragsleder		Måstefelt	
EIDE FJORDBRUK AS		A3 - 1 : 7 500	
Teknisk byrå		Prosj.	Tegnr.
Akva safe		1061	103
		Rev.	0

22/3-18 B.Holka

Punkt/Line	START		SLUTT	
	Breddegr.	Lengdegr.	Breddegr.	Lengdegr.
Fiskeridir.	60°46,748'	05°09,648'	°'	°'
Midtpunkt	60°46,768'	05°06,600'	°'	°'
NV	60°46,920'	05°09,694'	°'	°'
NØ	60°46,847'	05°09,883'	°'	°'
SØ	60°46,614'	05°09,506'	°'	°'
SV	60°46,688'	05°09,314'	°'	°'
N1	60°46,884'	05°09,787'	60°47,268'	05°10,399'
N2	60°46,884'	05°09,787'	60°47,263'	05°10,439'
N3	60°46,847'	05°09,883'	60°47,246'	05°10,485'
N4	60°46,847'	05°09,883'	60°47,239'	05°10,511'
N5	60°46,920'	05°09,694'	60°47,298'	05°10,218'
N6	60°46,920'	05°09,694'	60°47,285'	05°10,264'
Ø1	60°46,847'	05°09,883'	60°46,506'	05°10,900'
Ø2	60°46,803'	05°09,809'	60°46,536'	05°10,856'
Ø3	60°46,755'	05°09,731'	60°46,460'	05°10,820'
Ø4	60°46,708'	05°09,656'	60°46,459'	05°10,158'
Ø5	60°46,663'	05°09,583'	60°46,483'	05°09,924'
Ø6	60°46,614'	05°09,506'	60°46,529'	05°09,685'
S1	60°46,614'	05°09,506'	60°46,575'	05°09,446'
S2	60°46,614'	05°09,506'	60°46,576'	05°09,441'
S3	60°46,651'	05°09,410'	60°46,607'	05°09,341'
S4	60°46,651'	05°09,410'	60°46,609'	05°09,330'
S5	60°46,688'	05°09,314'	60°46,646'	05°09,241'
S6	60°46,688'	05°09,314'	60°46,649'	05°09,228'
V1	60°46,688'	05°09,314'	60°46,713'	05°09,005'
V2 sikring	60°46,736'	05°09,391'	60°47,117'	05°08,348'
V2	60°46,736'	05°09,391'	60°46,813'	05°08,355'
V3	60°46,782'	05°09,467'	60°47,202'	05°08,368'
V3B	60°46,782'	05°09,467'	60°47,209'	05°08,524'
V4	60°46,829'	05°09,544'	60°47,240'	05°08,454'
V4B	60°46,829'	05°09,544'	60°47,262'	05°08,497'
V5	60°46,875'	05°09,619'	60°47,295'	05°08,512'
V6	60°46,920'	05°09,694'	60°47,335'	05°08,592'

Fiskeridir

UTM

°' N

Strømmåler

FLÅTE

KYSTVERKET VEST

22/3-18
Halka

Punkt/Line	START		SLUTT	
	Breddegr.	Lengdegr.	Breddegr.	Lengdegr.
Fiskeridir.				
Midpunkt fl.	60°46,687'	05°09,768'	°'	°'
NV	60°46,690'	05°09,749'	°'	°'
NØ	60°46,696'	05°09,763'	°'	°'
SØ	60°46,685'	05°09,786'	°'	°'
SV	60°46,678'	05°09,772'	°'	°'
F.N1	60°46,678'	05°09,772'	60°46,872'	05°09,214'
F.N2	60°46,690'	05°09,749'	60°47,060'	05°09,353'
F.Ø1	60°46,690'	05°09,749'	60°46,957'	05°10,160'
F.Ø2	60°46,696'	05°09,763'	60°46,856'	05°10,305'
F.S1	60°46,696'	05°09,763'	60°46,581'	05°10,372'
F.S2	60°46,685'	05°09,786'	60°46,473'	05°09,956'
F.V1	60°46,685'	05°09,786'	60°46,553'	05°09,605'
F.V2	60°46,678'	05°09,772'	60°46,573'	05°09,458'

UTM

Fiskeridir

°' N

Strømmåler