


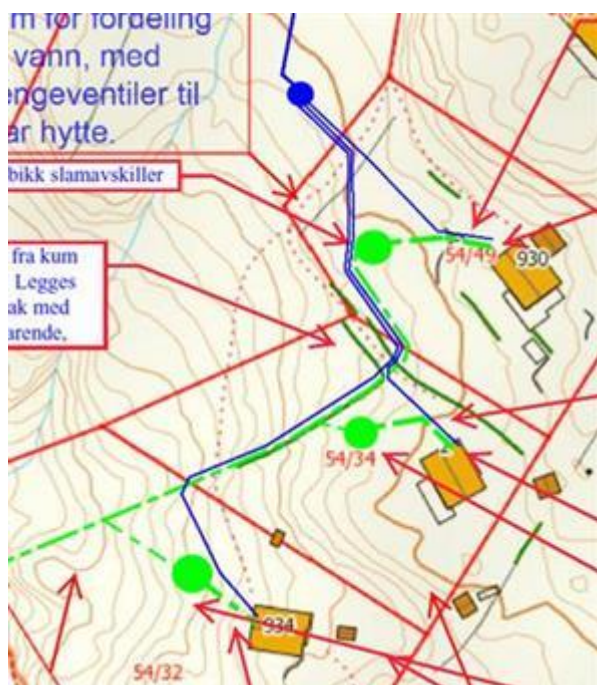

Gbnr 354/32

Erklæring om rett til å legge privat stikkledning over Gbnr 354/32, Gbnr 354/37,49 og Gbnr 354/13 (der fritidsbustad er knytt på vatn i kum).



Linda Folkestad

Ingeniør Samferdsel, veg-, vatn og avløp forvaltning

Telefon: 56 37 51 70 | 975 85 285

Innbyggjarservice: +47 56 37 50 00

www.alverkommune.no

