

**Fra:** Linda Hammersvik Folkestad  
**Sendt:** fredag 8. oktober 2021 15:24  
**Til:** einar@vestvvs.no  
**Emne:** Manglende erklæringer Gbnr 354/37,49, Gbnr 354/34 og Gbnr 354/32  
**Vedlegg:** Erklæring om rett til å gå over annan manns grunn.docx

**Kategorier:** Arkivert i Websak


Hei

Viser til telefonsamtale 08.10.2021 vedk. manglende tinglyste erklæringer.

Følgande erklæringer må være på plass før ferdigmelding vert godkjent.

#### **Gbnr 354/37,49**

Erklæring om rett til å legge privat leidningsstikk over Gbnr 354/13 da privat stikk er lagt til kum på Gbnr 354/13

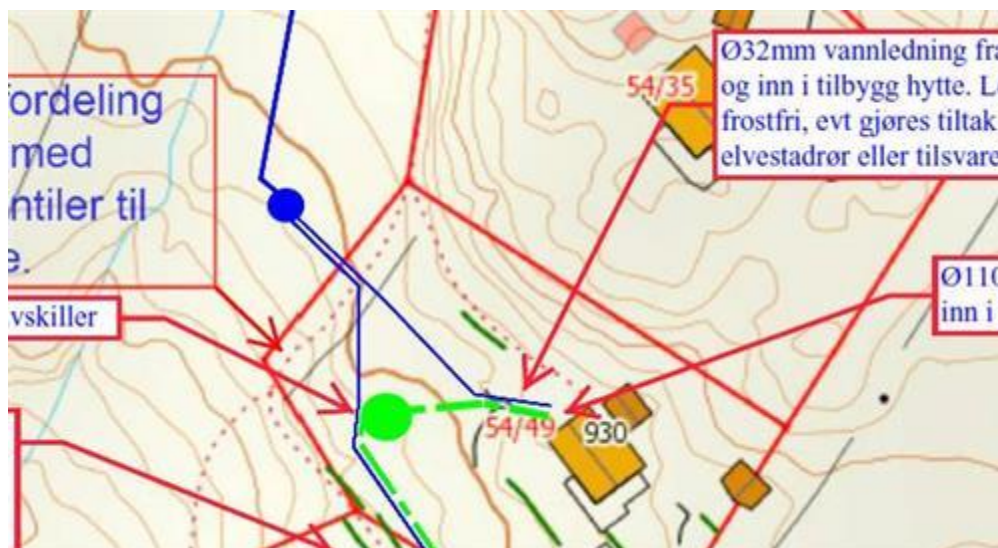

#### **Gbnr 354/34**

Erklæring om rett til å legge privat stikkledning over Gbnr 354/37,49 og Gbnr 354/13 (der fritidsbustad er knytt på vatn i kum).



### **Gbnr 354/32**

Erklæring om rett til å legge privat stikkledning over Gbnr 354/32, Gbnr 354/37,49 og Gbnr 354/13 (der fritidsbustad er knytt på vatn i kum).



Linda Folkestad

Ingeniør Samferdsel, veg-, vatn og avløp forvaltning

**Telefon:** 56 37 51 70 | 975 85 285

**Innbyggjarservice:** +47 56 37 50 00

[www.alverkommune.no](http://www.alverkommune.no)

