


Landbrukseiendom 4631-451/1/0

Markslag (AR5) 7 klasser

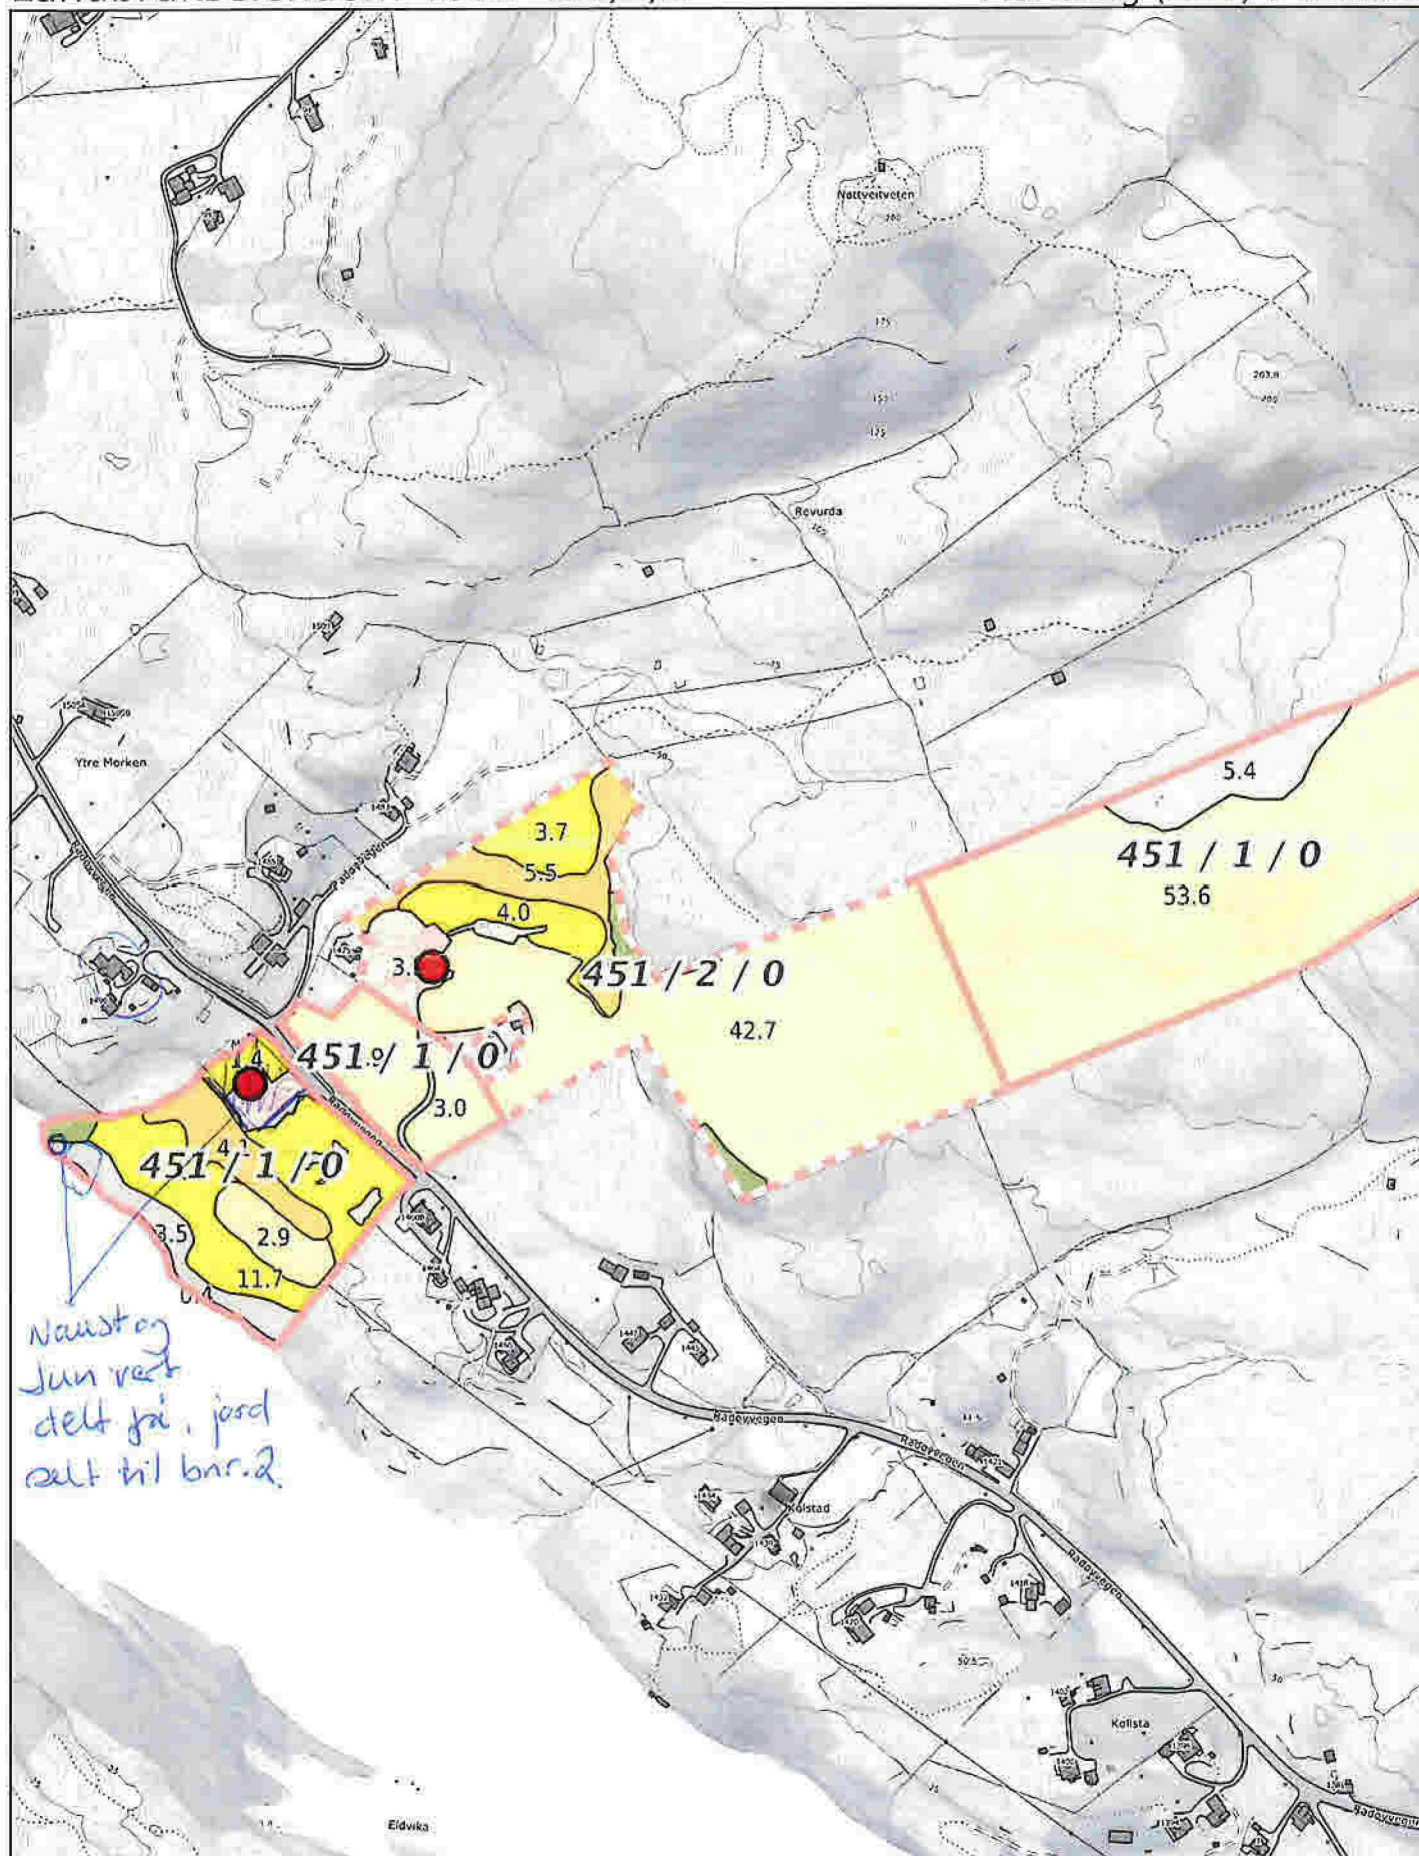




Målestokk 1:5000 ved A4 stående utskrift

