

**Fra:** Astrid Andersen <astsja@online.no>  
**Sendt:** mandag 11. oktober 2021 14:48  
**Til:** Postmottak Alver  
**Kopi:** Morten Mangerøy Helland  
**Emne:** VS: Fløksand - 305/25 og 116 - Retting av grenselinjer i kart  
**Vedlegg:** Skylddeling\_305\_25\_Fløksand.pdf; Skylddeling 305-116.pdf; Sit.kart med målepunkter.pdf; Koordinater 305\_25\_116.xlsx; Matrikelkart\_transformerte koordinater.pdf; Målebrev 305-133.pdf

Hei!

Det vises til nedenstående mail av 01.10.2021. Jeg har ikke mottatt noen tilbakemelding, og jeg kan heller ikke finne noen sak i postlisten til Alver kommune.

Hva er status her? Kan jeg få en link til aktuell sak i postlisten? – da kan jeg følge litt med selv.

Hører fra dere.

Med vennlig hilsen

Astrid Andersen

94 51 46 57

---

**Fra:** Astrid Andersen <[astsja@online.no](mailto:astsja@online.no)>  
**Sendt:** fredag 1. oktober 2021 15.40  
**Til:** 'post@alver.kommune.no' <[post@alver.kommune.no](mailto:post@alver.kommune.no)>  
**Kopi:** 'morten.mangeroy.helland@alver.kommune.no' <[morten.mangeroy.helland@alver.kommune.no](mailto:morten.mangeroy.helland@alver.kommune.no)>  
**Emne:** Fløksand - 305/25 og 116 - Retting av grenselinjer i kart

Hei!

Det vises til dagens telefonsamtale med Morten Mangerøy Helland.

Eiendommen gnr. 305 bnr. 25 og 116 i Alver kommune blir i dag vist i kartet med uriktige grenser.

Det bes med dette om at disse blir rettet – vennligst se nedenfor.




Det vedlegges skylddelingsforretninger for nevnte bnr., som er fra hhv 1933 og 1969.

Grenselinjene beskrevet i skylddelingsforretningene er gått opp, og alle punkter beskrevet i forretningene er funnet.

Det vedlegges kart der grensene er skissert opp i henhold til beskrivelse i forretningene. (Tilbygget i nordvest er ikke vist på dette kartet.)

Utsnitt av kartet settes inn her:

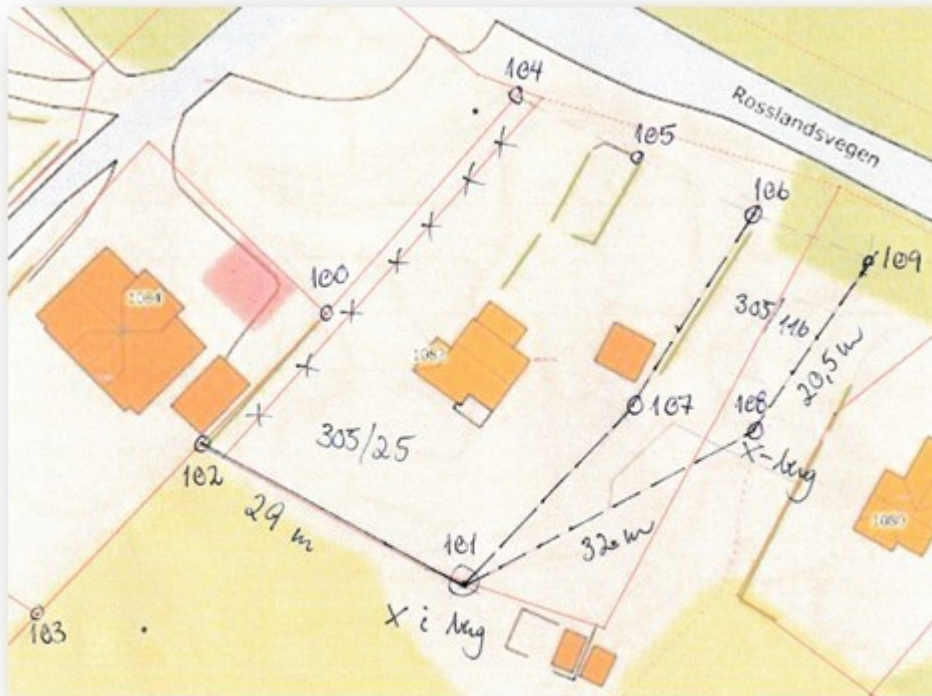

De forskjellige grensepunktene er innmålt, og det vedlegges liste med koordinater for grensepunktene. På omtalte kartskisse er disse punktene vist i hht til vedlagte liste.

Det vedlegges også målebrev for eiendommen 305/133. På målebrevkartet fremkommer det at eiendommen bnr. 25 grenser direkte til bnr. 133 – der er med andre ord ingen «korridor» som vist i dagens kart.

Dette er også sammenfallende med beskrivelsen i skylddelingen for bnr. 25.

Gnr. 305 bnr. 25 og 116 vil bli søkt sammenføyet til én eiendommen, men grenselinjene må først bli rettet slik at disse blir riktige.

Med vennlig hilsen  
Astrid Andersen

Tlf.: 94 51 46 57  
[astsja@online.no](mailto:astsja@online.no)