


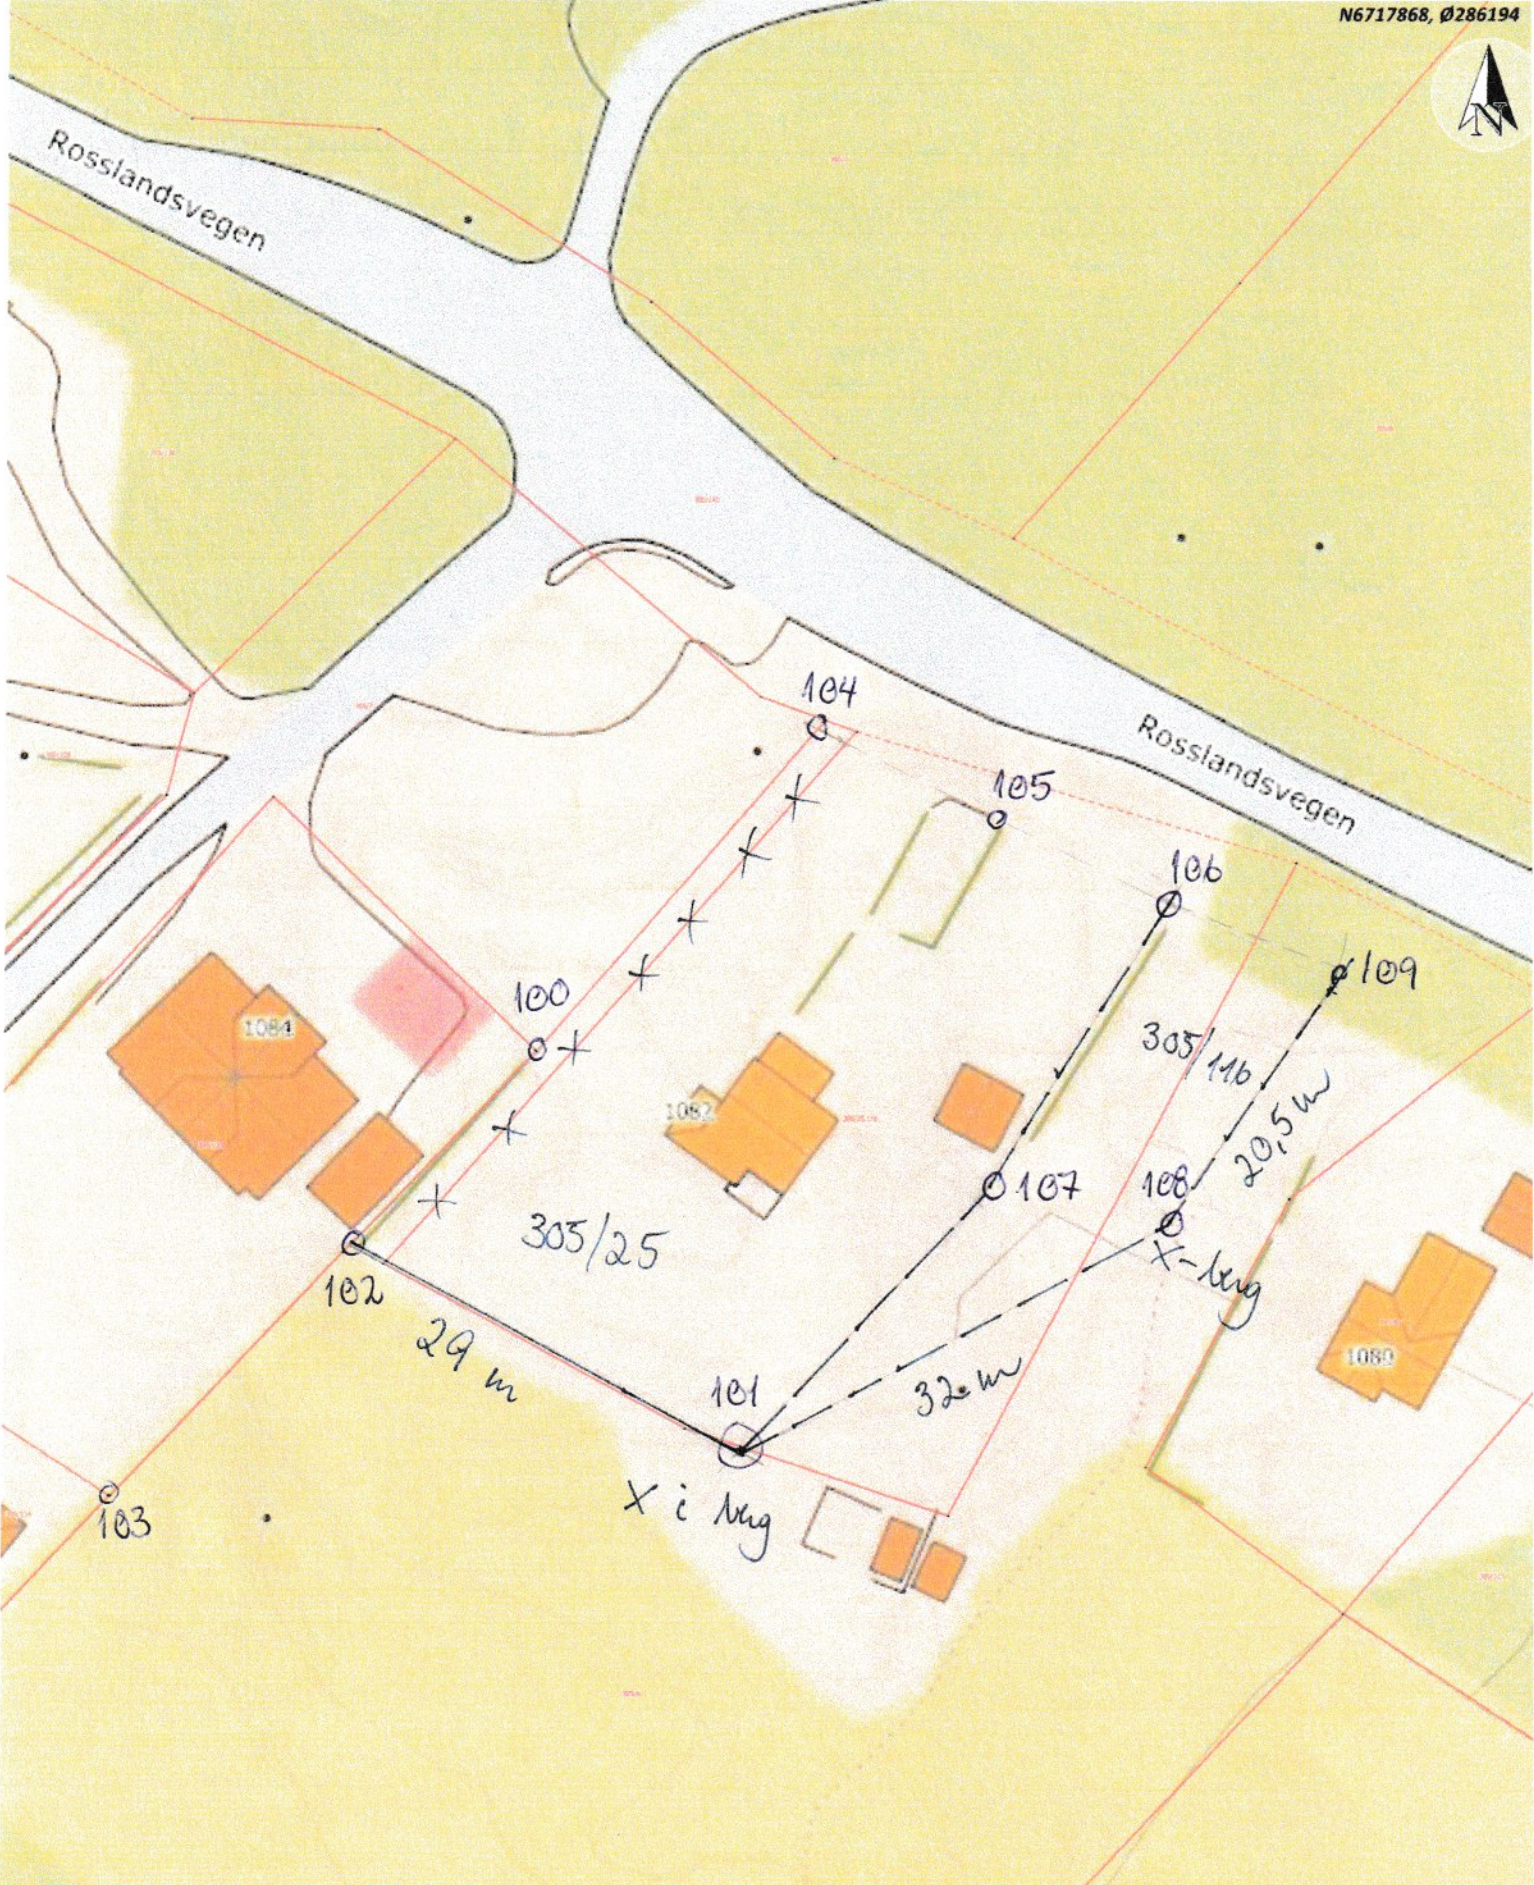

Rosslandsvegen

Rosslandsvegen



Situasjonskart -



Dato: 15-05-2020

Målestokk: 1:500

