


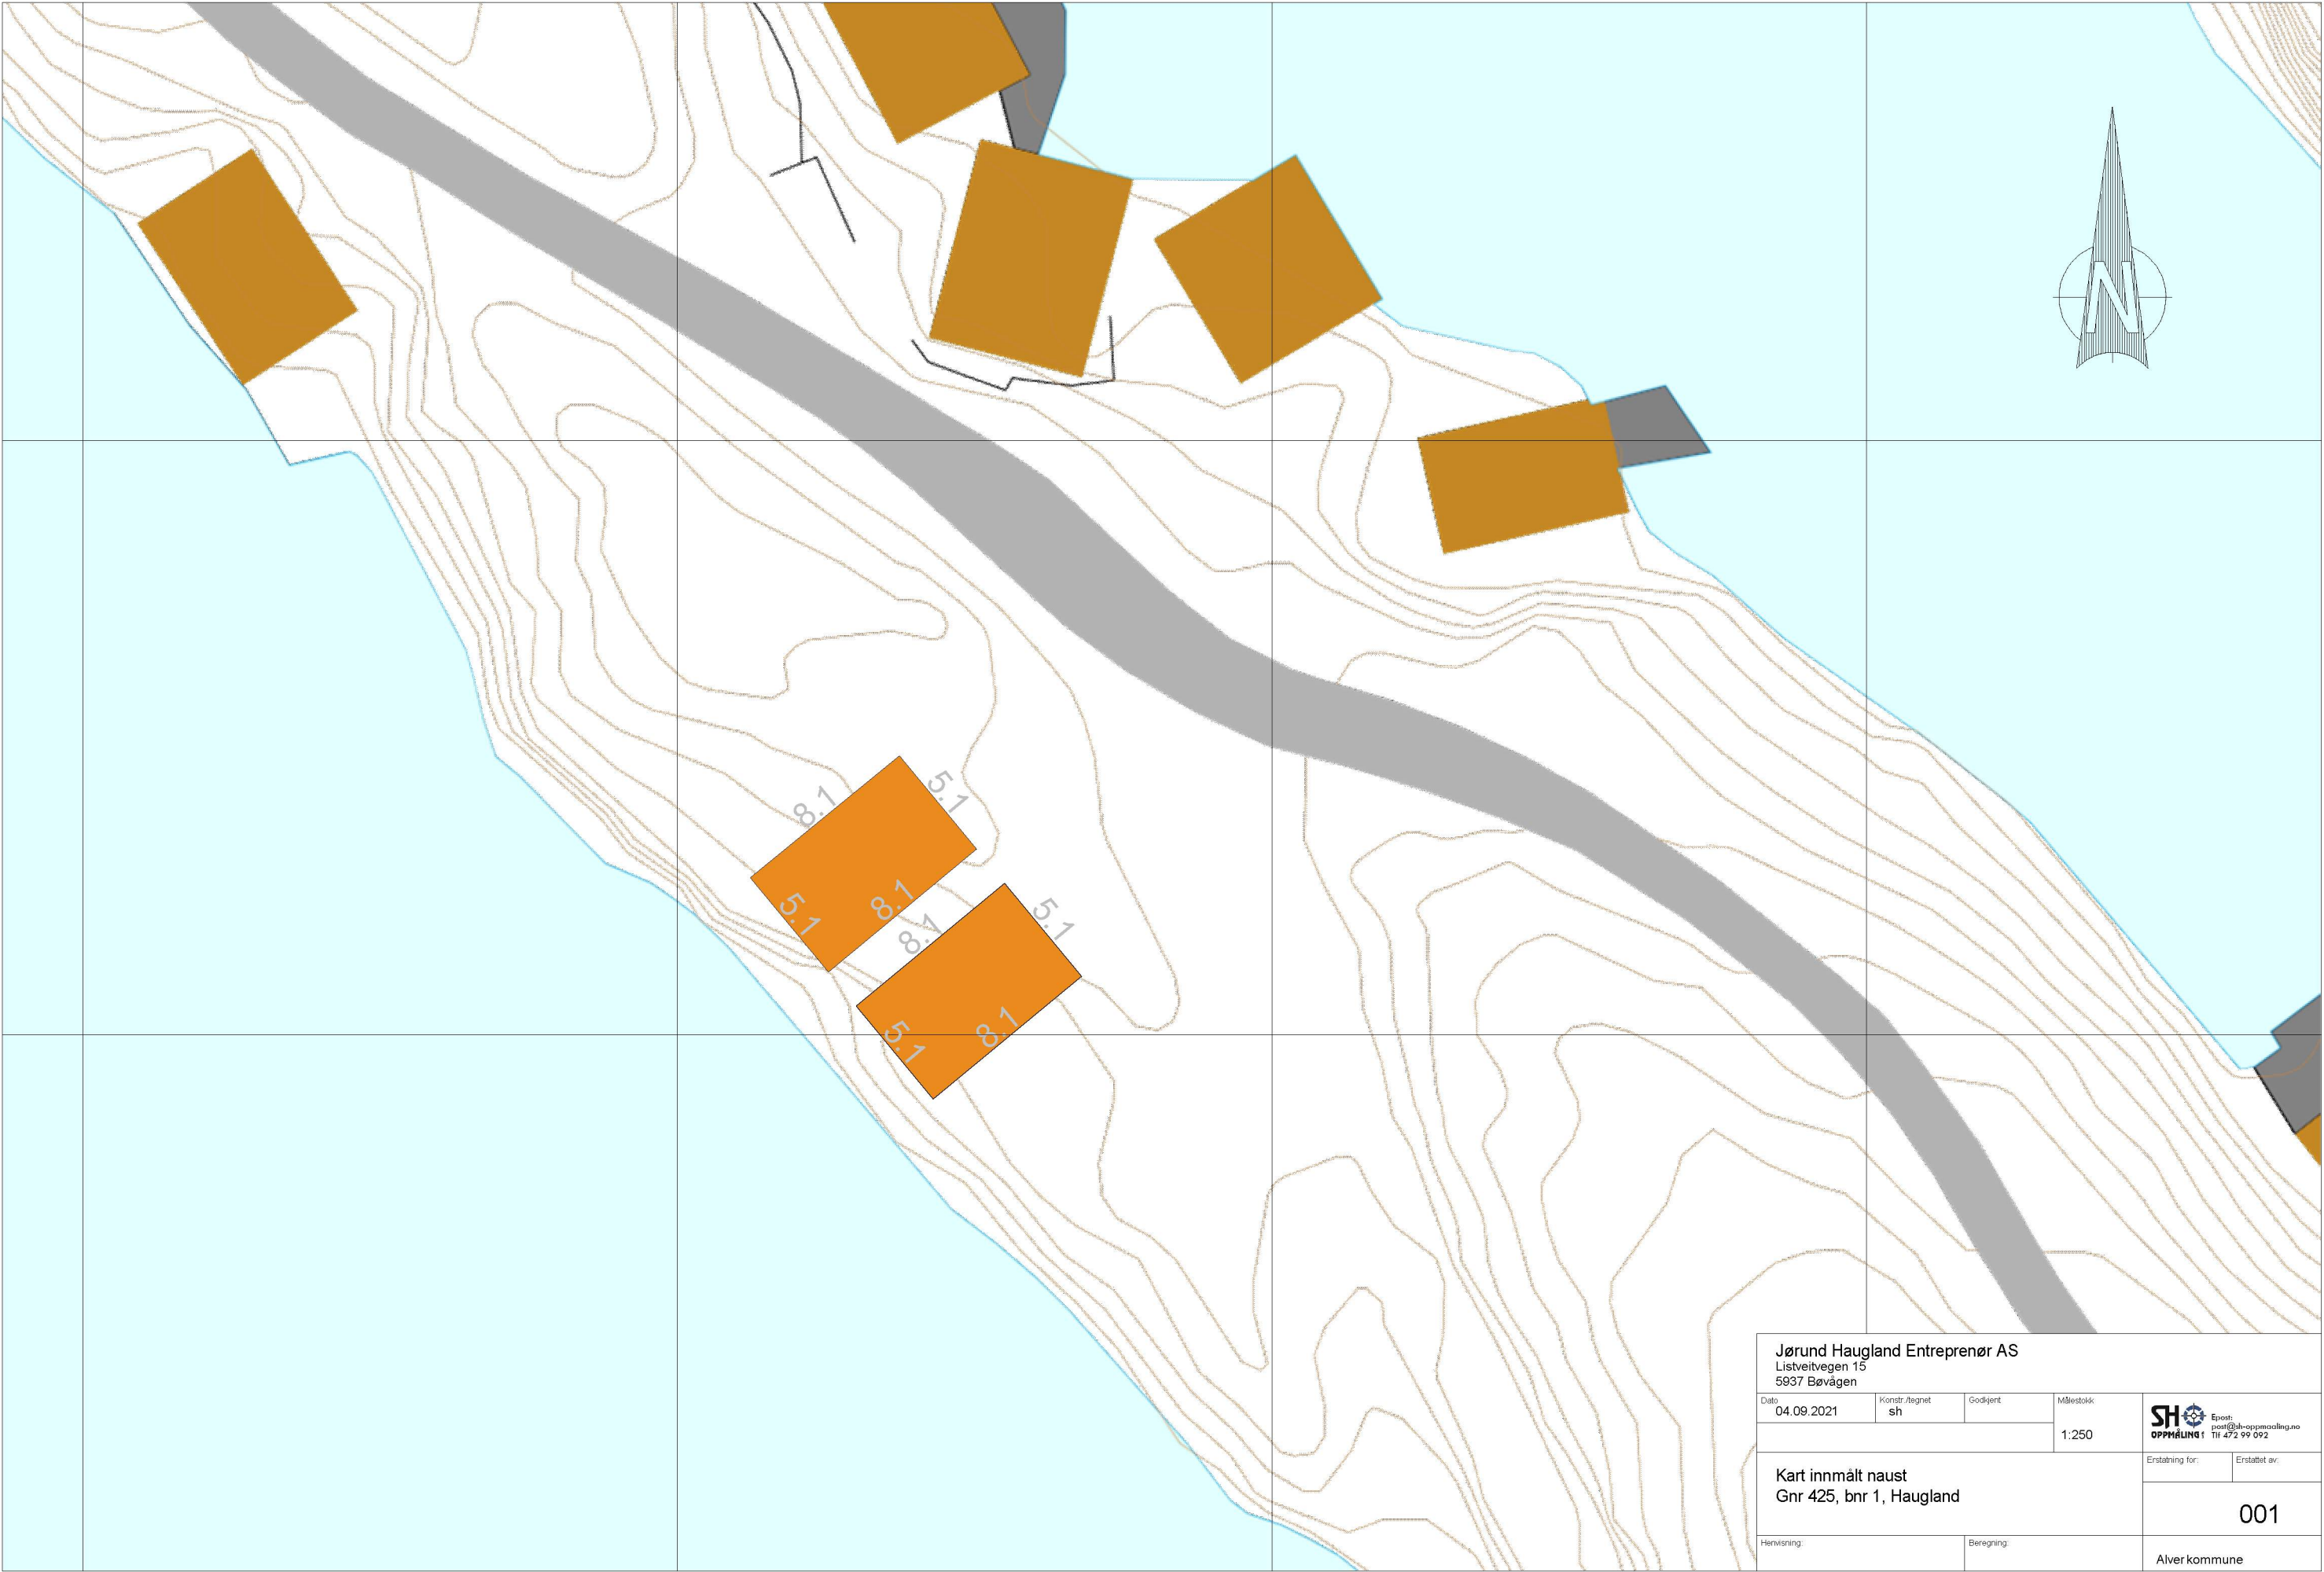

Jørund Haugland Entreprenør AS Listveitvegen 15 5937 Bøvågen				
Dato	04.09.2021	Konstr./tegnet	sh	Godkjent
			Målestokk	1:250
			 Epost: post@sh-oppmaling.no Tlf 472 99 092	
Kart innmålt naust Gnr 425, bnr 1, Haugland			Erstating for:	Erstattet av:
			001	
Henvisning:		Beregning:		Alver kommune