

Kartvedlegg til protokoll for oppmålingsforretning

Alver Kommune

N

Eigedom
234/43

Saks nr
20214945


Oppdragnr

Rekvirent
Lehmann Vidar


Forretningsdato
12/10/2021

Landmålar
Kjell Rune Standal

Målestokk 1:500

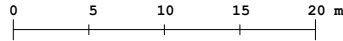

Beskriving/avtalar:

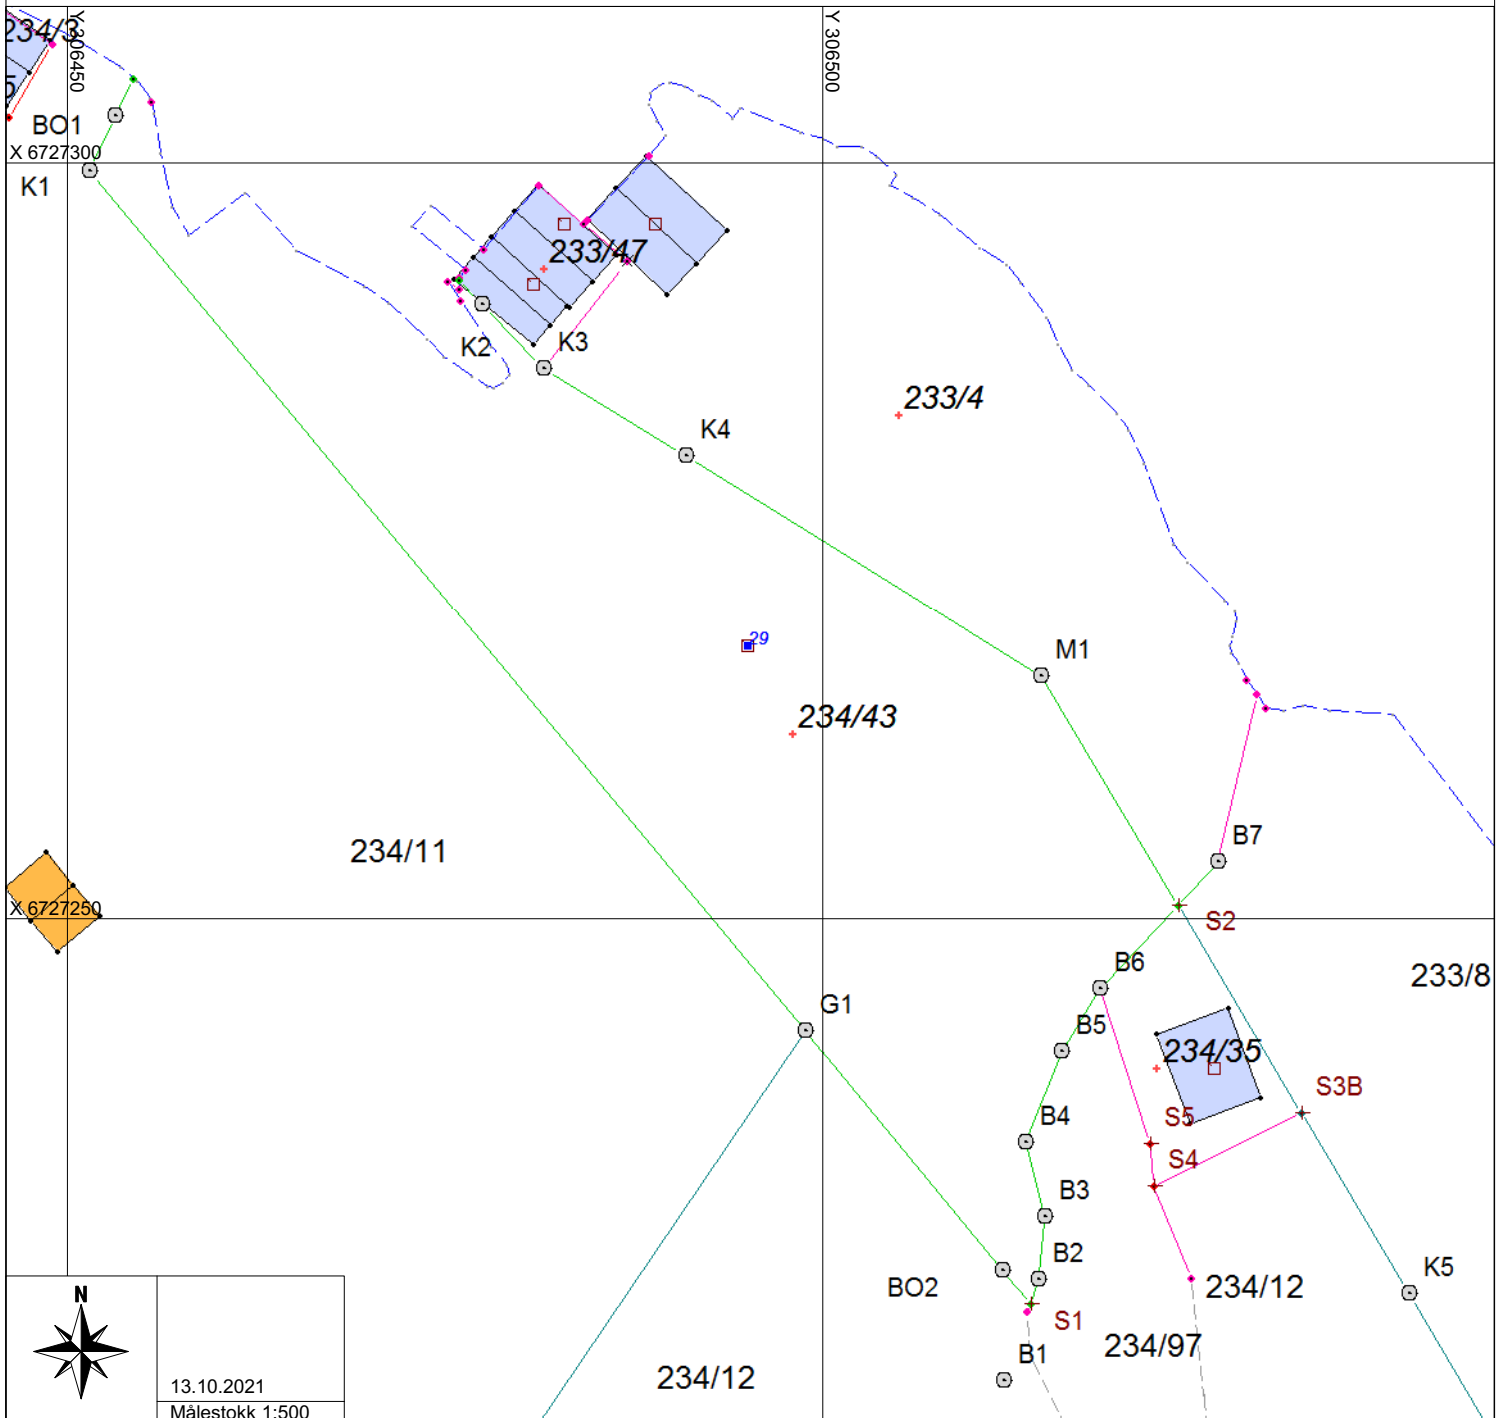

13.10.2021
Målestokk 1:500