

Terje Lundberg
Juviknipa 56
5918 FREKHAUG

Referanser:
Dykkar:
Vår: 21/8262 - 21/68533


Saksbehandlar:
Anngunn Marie Gullbrå
anngunn.gullbra@alver.kommune.no

Dato:
14.10.2021

Melding om registrert tilbygg - gbnr 323/240 Frekhaug

Kommunen har registrert ferdig oppsatt tilbygg i matrikkelen etter opplysningar i innsendt melding frå deg.

Tilbygget er plassert ca i kart (takkant) og bygningsopplysningane er registrert i bygningsdelen i matrikkelen.

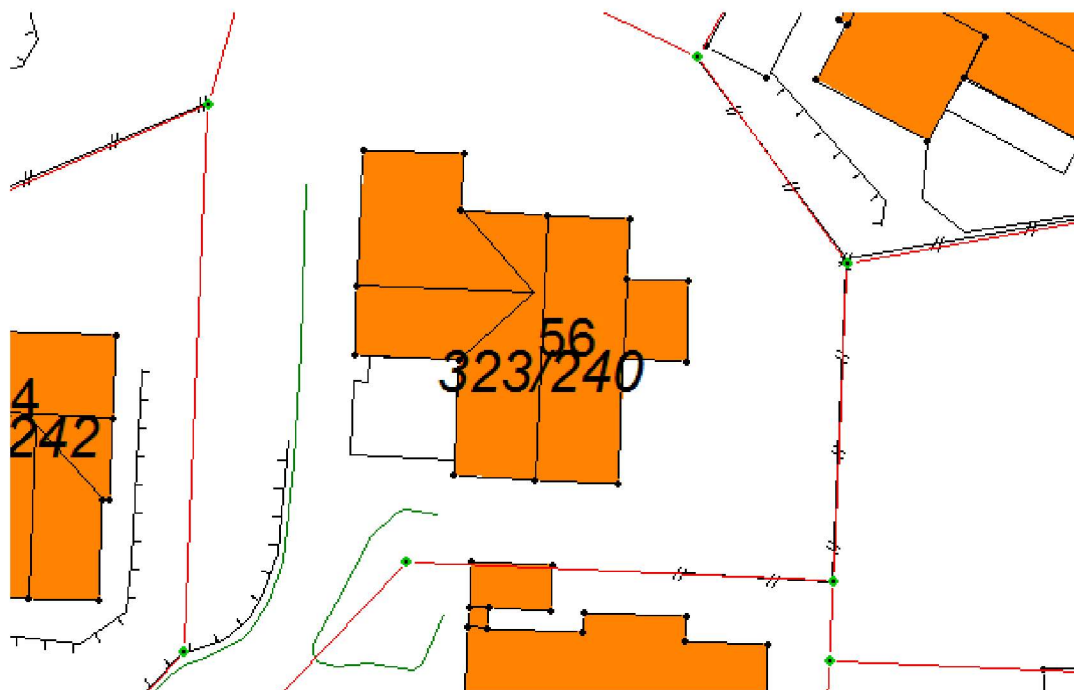

Ved denne registreringa av tilbygg utan søknadsplikt etter Pbl §20-5 i kart og matrikkel, er det ikkje vurdert om oppsett tilbygg oppfyller vilkåra til fritak frå søknadsplikt.

Vedlagt er matrikkelrapport som viser kva opplysningar som er registrert om tilbygget.

Med vennleg helsing
Alver kommune, Kart og oppmåling

Anngunn Marie Gullbrå
avdelingsingeniør

Dette dokumentet er elektronisk godkjent og har difor ingen signatur.

Vedlegg:
323-240-tilbygg

Mottakarar:

Terje Lundberg

Juviknipa 56

5918

FREKHAUG