


Vindu, trapperom. 29x78cm glassareal


FASADE MOT LØDD VEST

Rømningsvindu, soverom. B=87cm, H=82cm

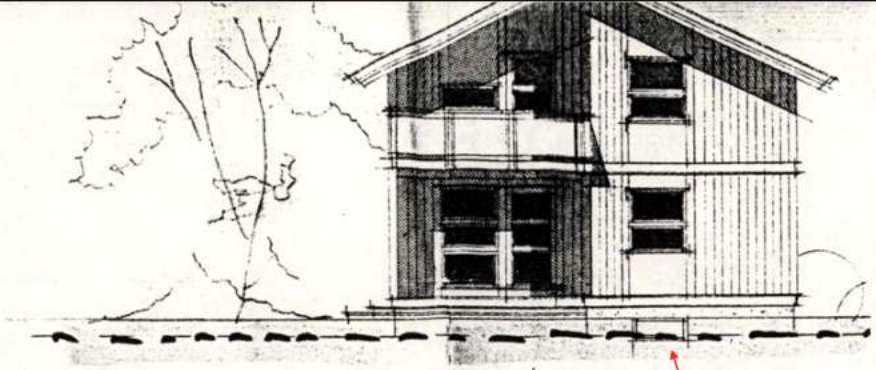

FASADE MOT SØR-VEST


Vindu, stue. 29X78cm glassareal

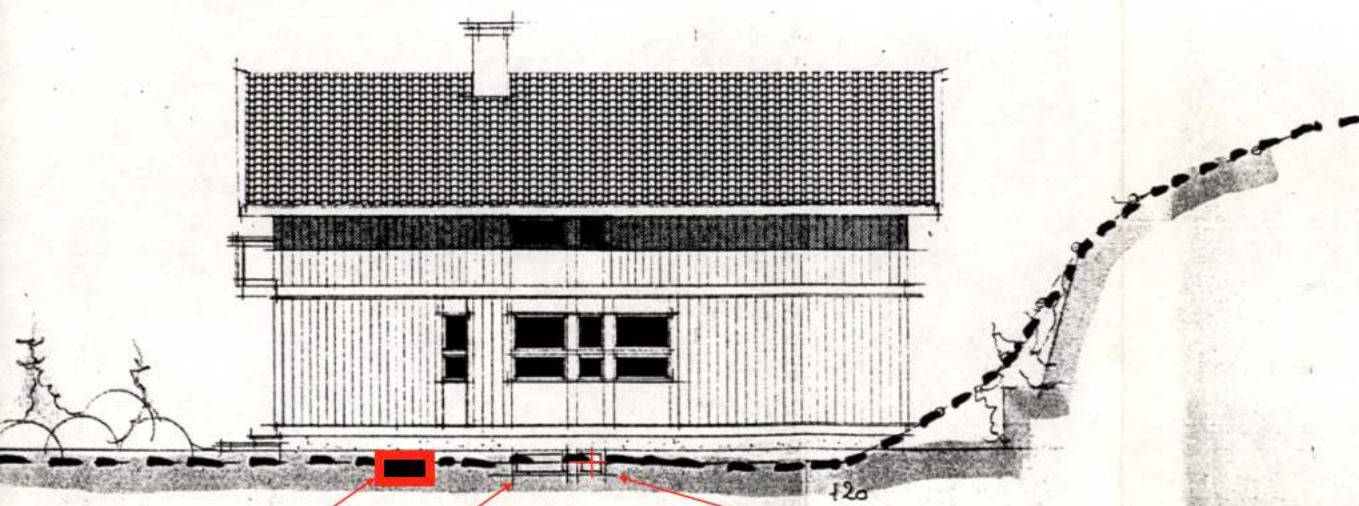

Vindu, stue. 29X78cm glassareal

FASADE MOT SØR-ØST

Dette vinduet eksisterer ikke.

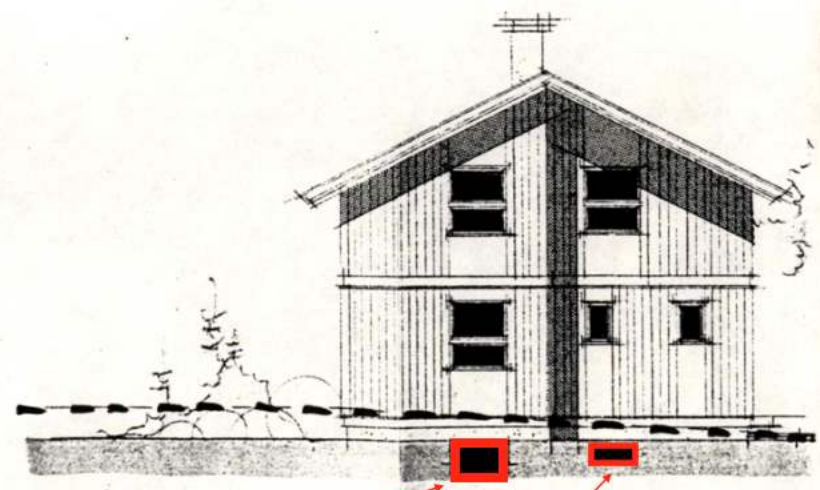

Rømningsvindu, soverom. 93,5x65cm. Ender i romslig lysgrav.

Vindu, kjøkkenkrok. 29x78cm

Gr. 23. B.m. 308

REV.	ANT.	REV. GJELDER

TRYCK