


Nyhammer ombygging verksted
Prosjektnr.: 5807
Firesafe 01.10.2019
Rev. 1: 21.02.2020
ITH/SKK

Tegnforklaring:

- Balkongdekke: EI 60 [B 60]
- Vindu: EI 60 [B 60]
- Utvidelse av brannvegg: EI 120 A2-s1,d0 [A 120]

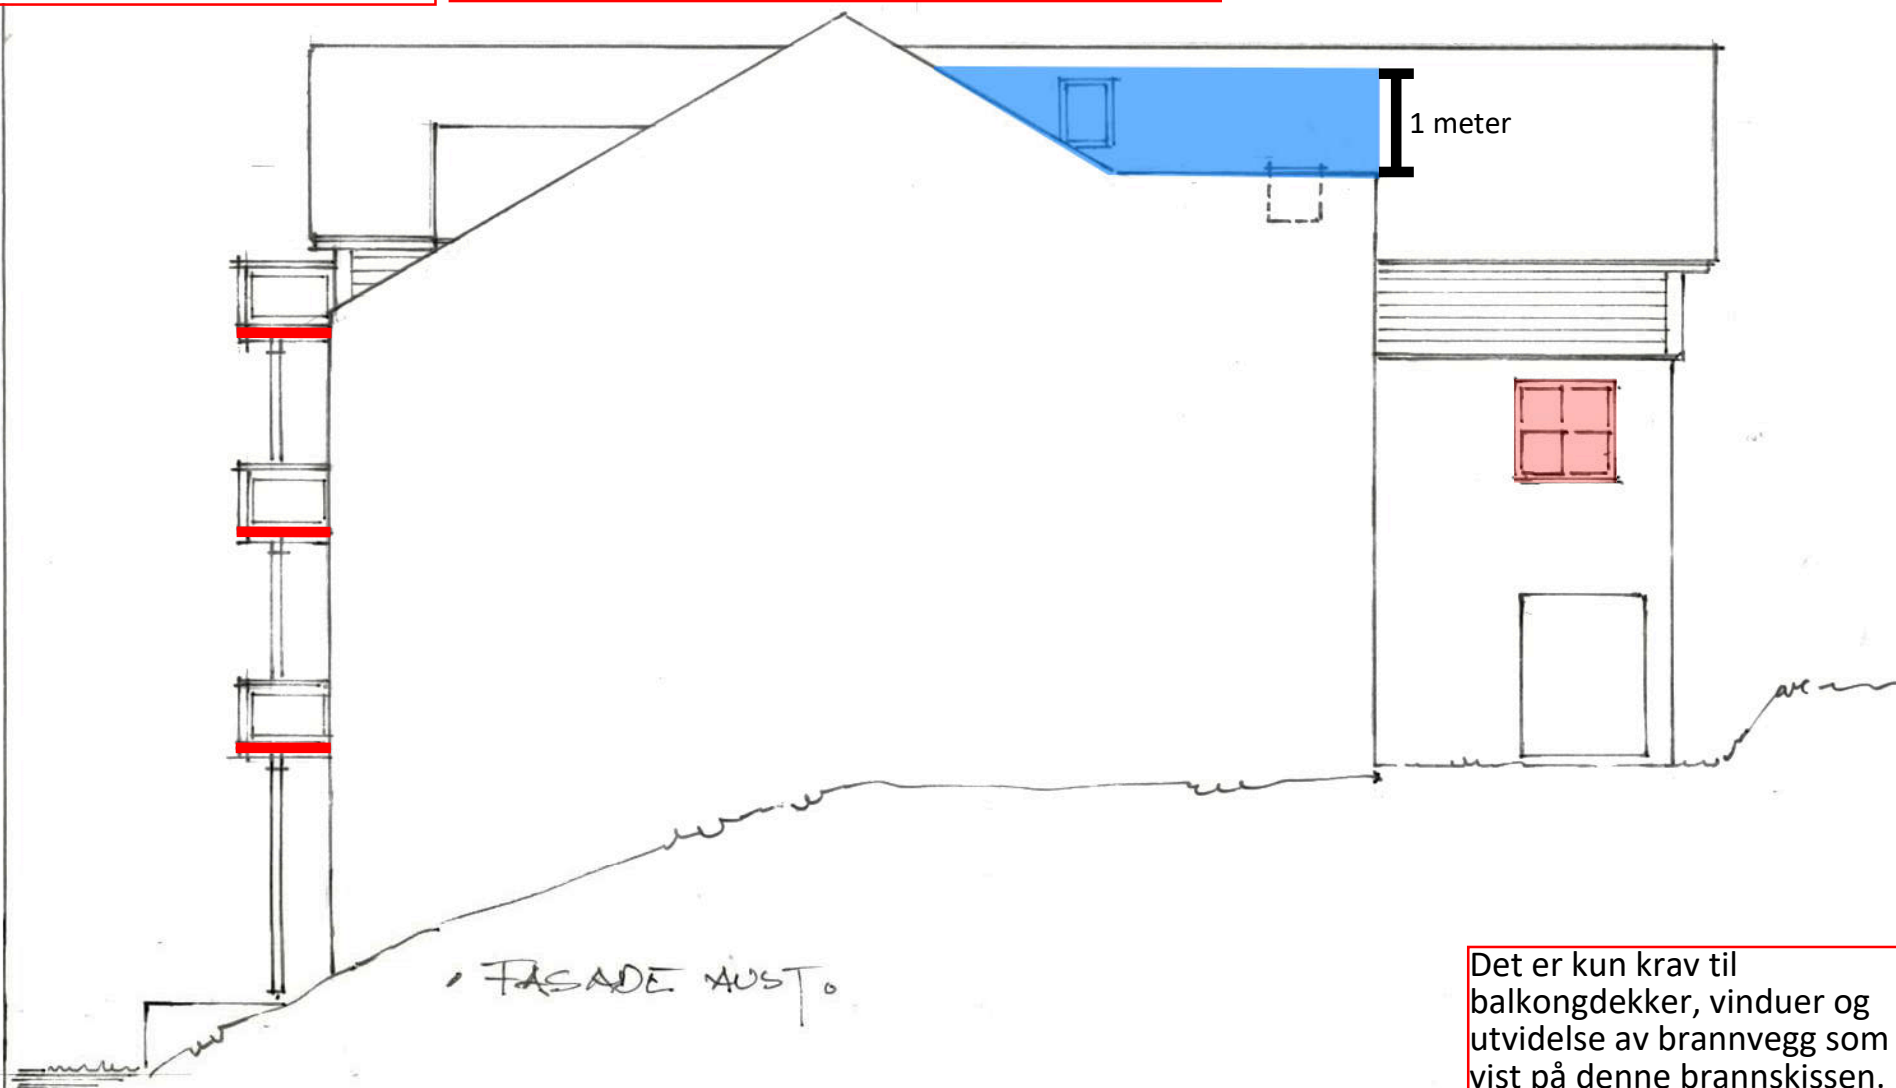

Det er kun krav til balkongdekker, vinduer og utvidelse av brannvegg som er vist på denne brannskissen.

Brannskisse må sees i sammenheng med brannkonsept.

ÅGE VIGLEIK NYHAMMER

REV. 13.8.-19