

Nyhammer ombygging verksted
 Prosjektnr.: 5807
 Firesafe 11.10.2019
 ITH/SKK

Brannskisse må sees i
 sammenheng med
 brannkonsept.


Slagretning må snus.

OMBYGG AV FABRIKK
 ISDALSTØBAKKEN 101,
 5916 ISDALSTØ
 TILH: AAGE VIGLEIK
 NYHAMMER

davn 9.10.2019

- █ Eksisterende
brannvegg
- █ EI 60 [B 60]
- 4 EI₂ 30-CS_a [B 30 S]
- 6 E 30-CS_a [F 30 S]
- Rømningsvei
- ➔ Rømningsutgang

PLAN KJELLER ETG.

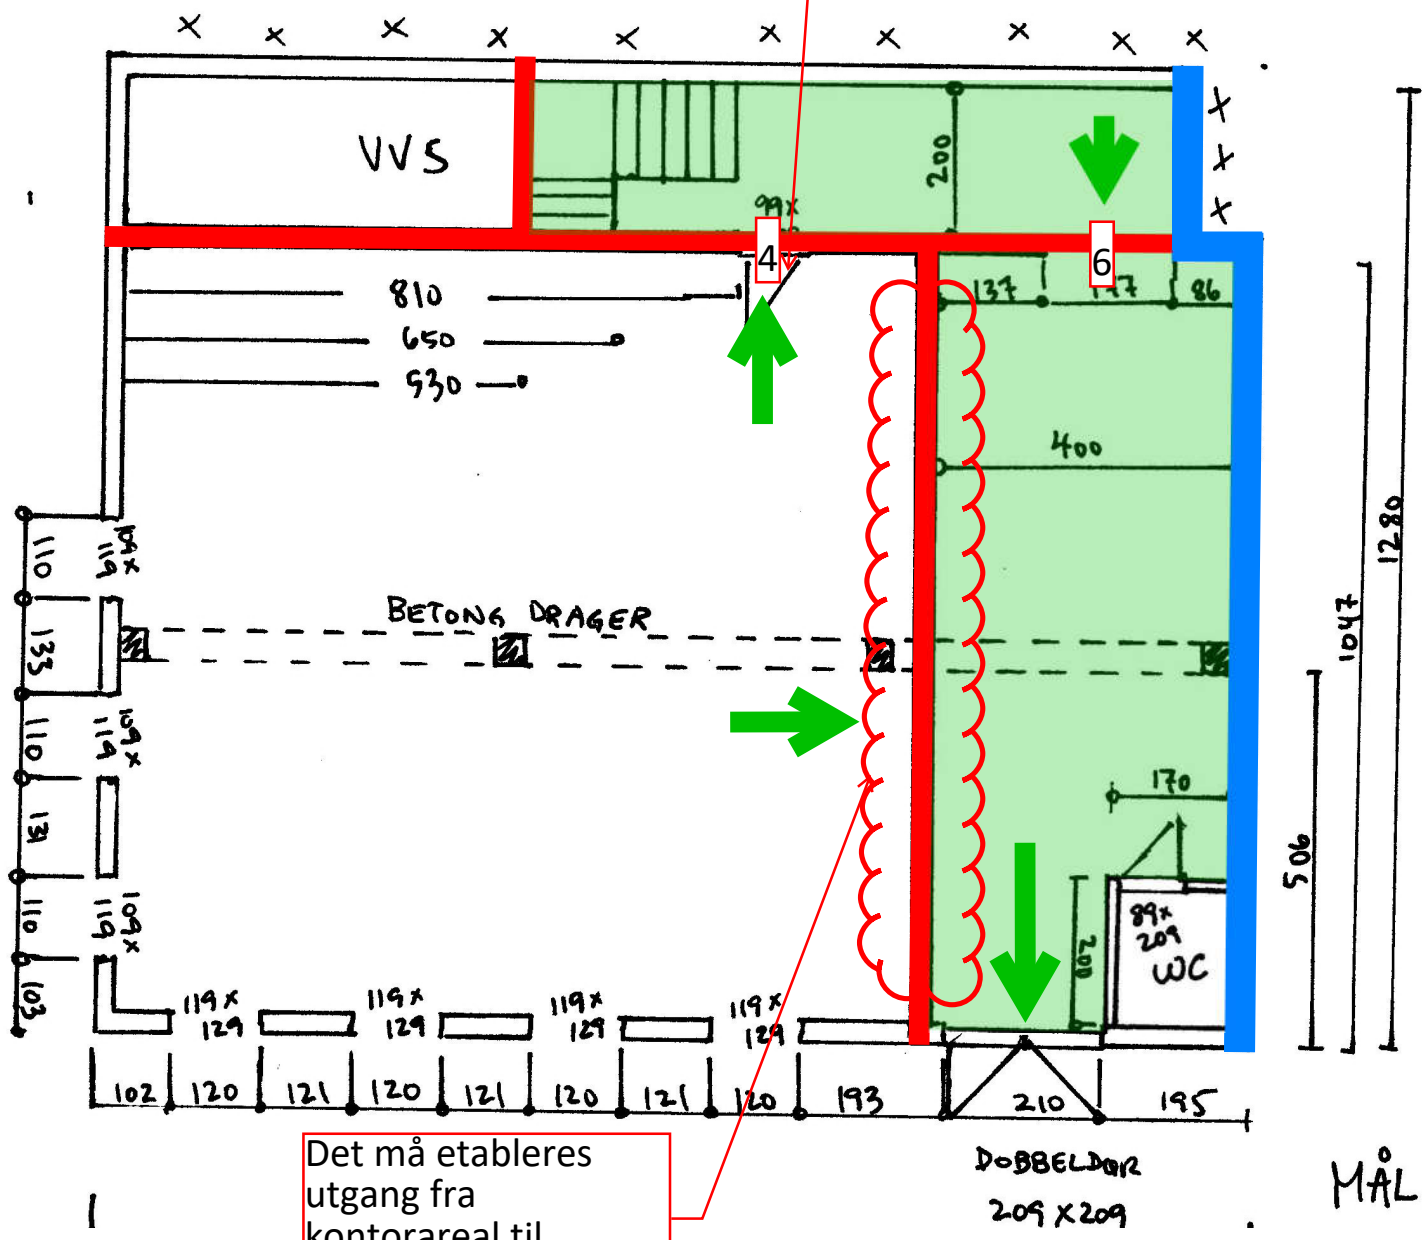

Det må etableres
 utgang fra
 kontorareal til
 korridor.

MÅL 1:100