


- █ Eksisterende brannvegg
- █ EI 60 [B 60]
- 1 EI₂ 30-S_a [B 30]
- █ Rømningsvei
- ➔ Rømningsutgang
- █ EI 90 [B 90]

Brannskisse må sees i sammenheng med brannkonsept.

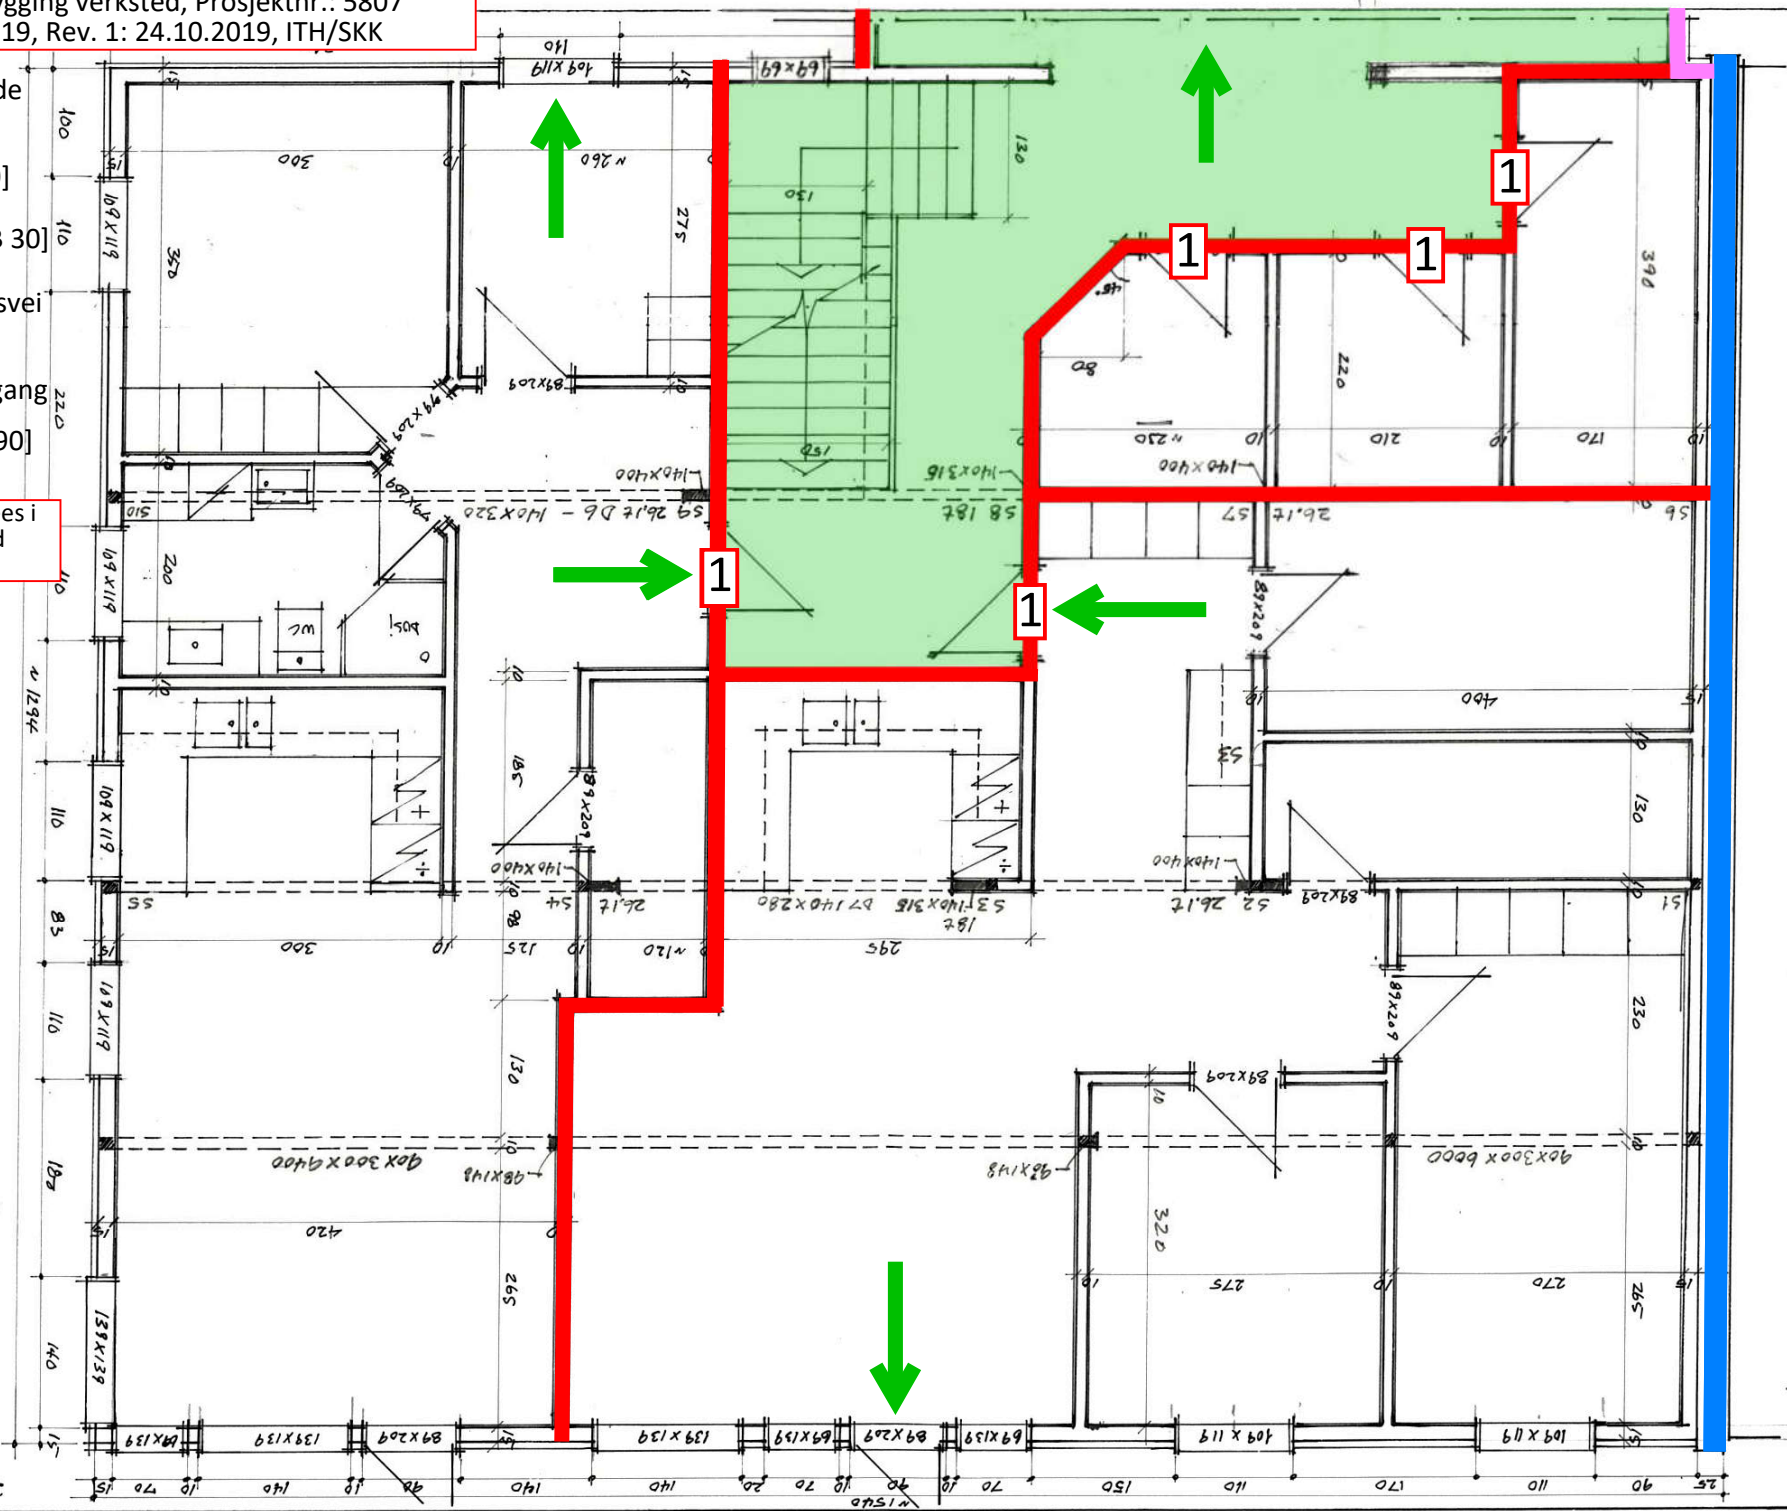

OMBYGG AV VERKSTED I ISOAKSTØ
 TIL VÅLEK NYHAMMER, S100 ISOAKSTØ
 PLAN 1 ETG. 1/1:50
 TEQT. 03.-02 AV AER. V.E. SYNNERUD

OS:Y H
 11.1.20