


- Eksisterende brannvegg
- El 60 [B 60]
- 1 El₂ 30-S_a [B 30]
- 3 El₂ 60-S_a [B 60]
- Rømningsvei
- Rømningsutgang
- El 90 [B 90]

Brannskisse må sees i sammenheng med brannkonsept.

Det må tilrettelegges med trinn til på tak til gesims, samt fallsikring, og derfra stige til terreng.

Det kan ikke være veggfelt her. Det må være en åpen korridor frem til rømningsutgangen.

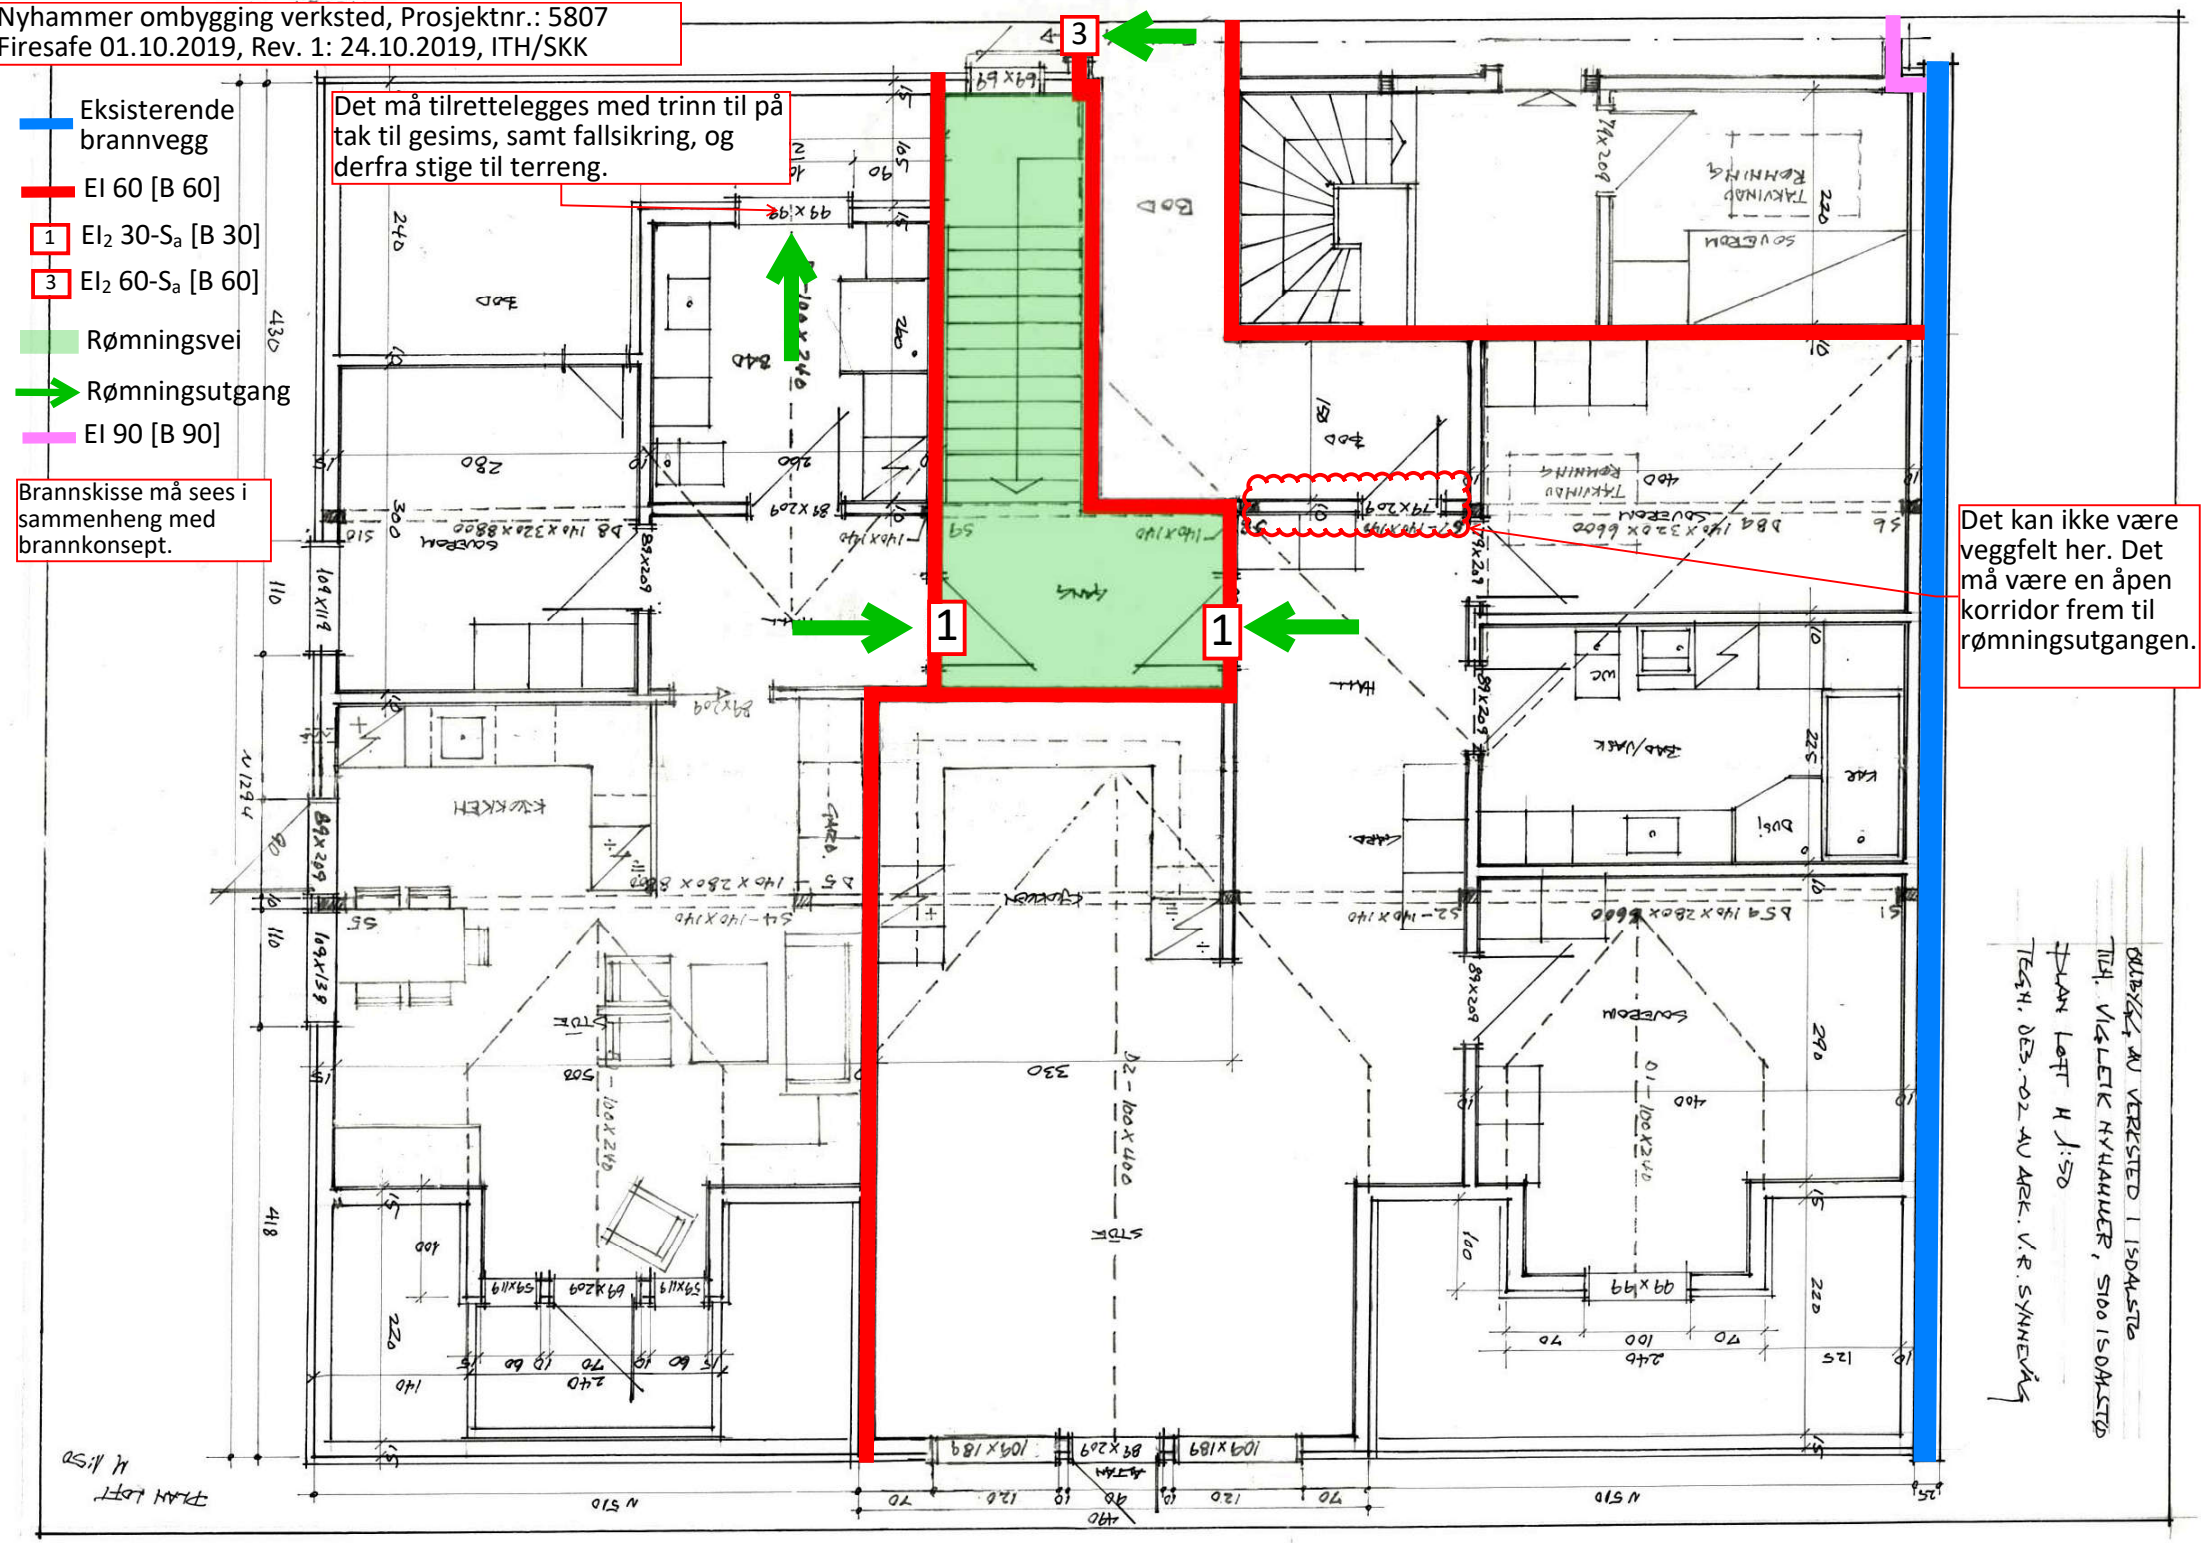

PLAN LOFT H 1:50
TEGNET DES. 02 AV ARK. V.R. STYNNER

PLAN LOFT
H 1:50