


Søk etter innhold i valgte kilder

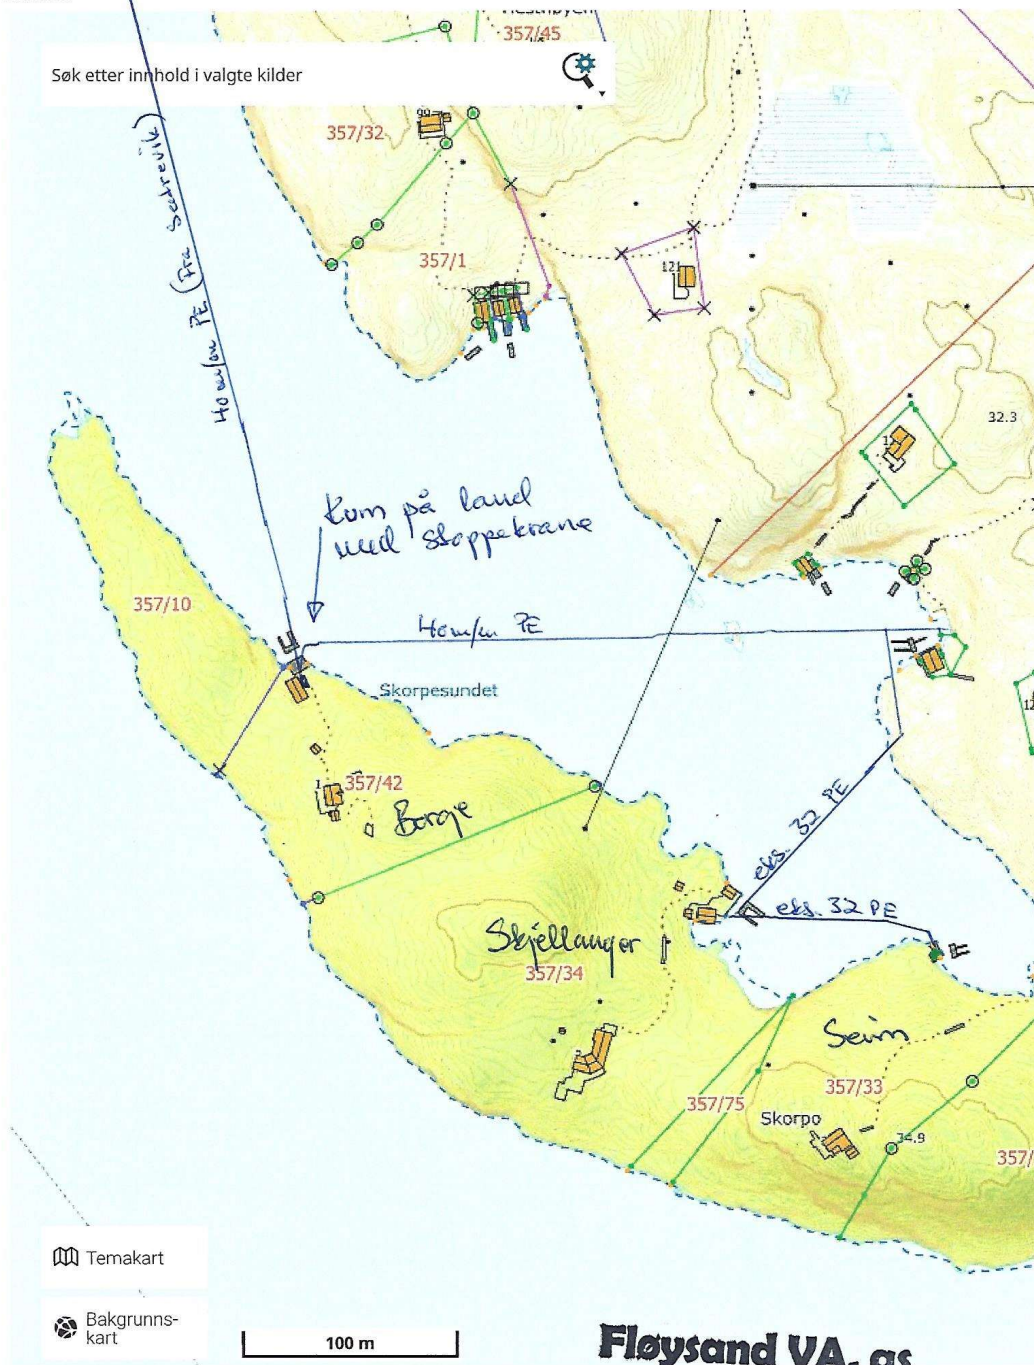

EPSG:32632 N: 6723056 Ø: 281414

Målestokk 1 : 2 500

**Fløysand VA, as**  
**Rørlegger**  
 Mob. 952 73 505  
 Fløysand, 5918 Frekhaug  
 Org.nr.: No 987 774 525 MVA

VA-kart  
 Skorpo