


Søk etter innhold i valgte kilder

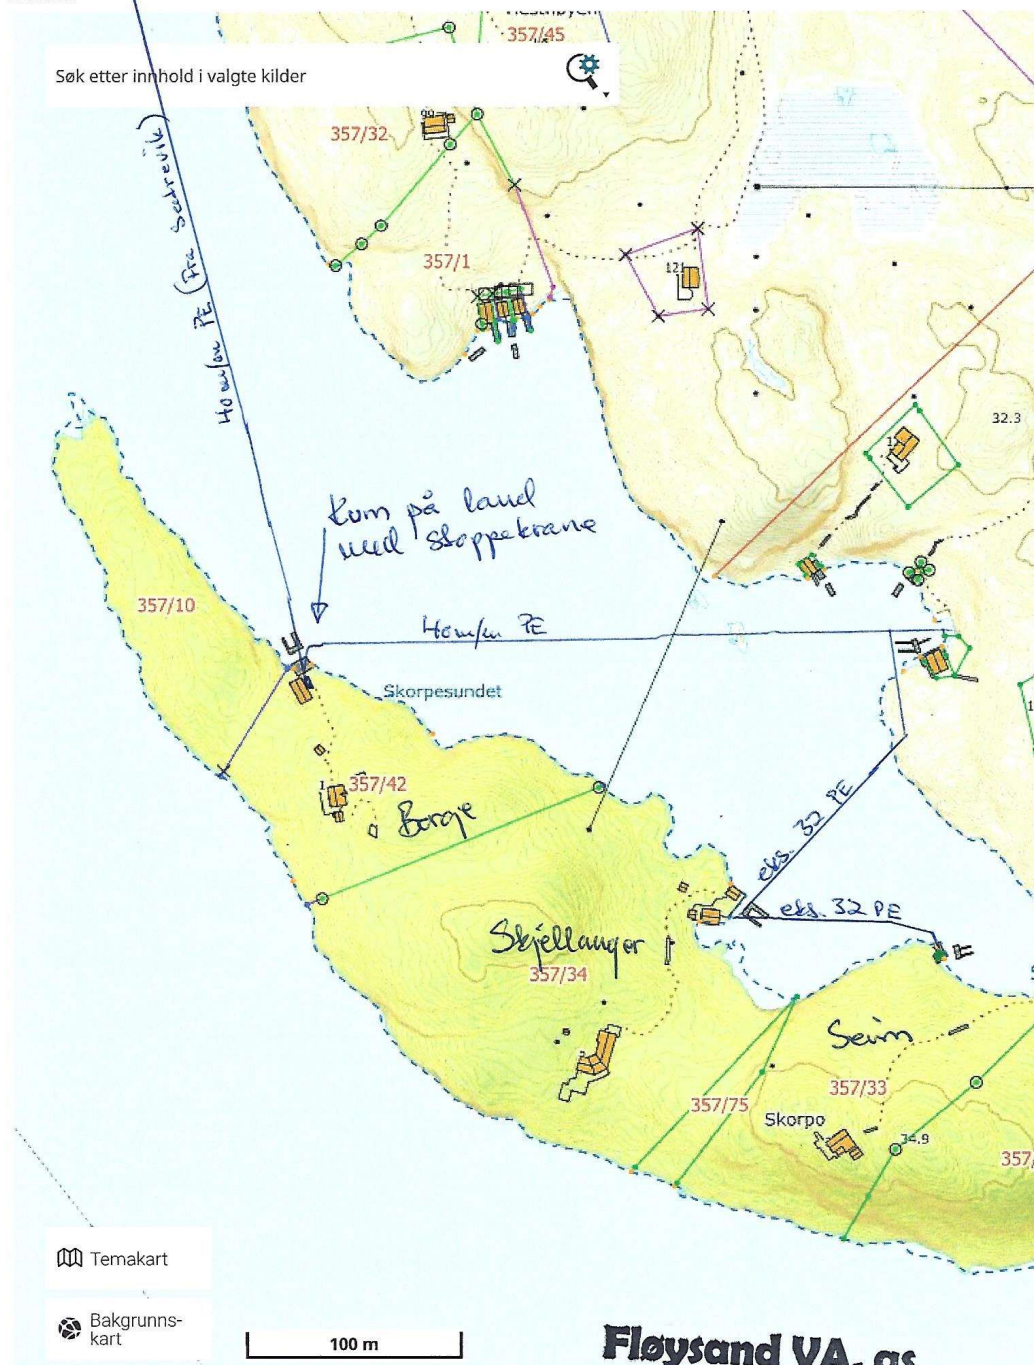

EPSG:32632 N: 6723056 Ø: 281414

Målestokk 1 : 2 500

Fløysand VA, as
Rørlegger
 Mob. 952 73 505
 Fløysand, 5918 Frekhaug
 Org.nr.: No 987 774 525 MVA

VA-kart
 Skorpo