



Kommune: 4631 - ALVER
Gardsnummer: 323
Bruksnummer: 99

Utskriftsdato/klokkeslett: 18.10.2021 kl. 12:16
Produsert av: Kjartan Medaas

Dette dokumentet viser resultatet av Opprett ny grunneigedom ved frådeling ført 27.09.2021.

Orientering om relevant utdrag av matrikkelen

Eit relevant utdrag av matrikkelen viser deler av opplysningane som registrert om matrikkeleiningane (eigedommane). Utdraget viser kva slags endringar som er gjort i matrikelen knytt til ei forretning, som t.d. kva for grenser som vart behandla. Relevant utdrag av matrikkelen er heimla i Forskrift om eiendomsregistrering av 26. juni 2009 § 9.

Du kan kontakte kommunen for å få komplett matrikkelbrev, dersom du vil sjå alle opplysningar som er registrert om matrikkeleininga.

Om heilskap og nøyaktigheit i relevant utdrag av matrikkelbrevet

Matrikkelen vart etablert ved konvertering av data frå tidlegare register. Det kan variere kor gode slike data er med omsyn til heilskap og nøyaktigheit. I enkelte tilfelle kan grensepunkt og grenselinjer mangle heilt eller delvis, eller vere feil registrerte. Det kan også vere feil og manglar ved registrert bygnings- og adresseinformasjon. Heilskap og kartfestingsnøyaktigheit er oftast betre innanfor enn utanfor tettbygde strøk. Ver merksam på at oppgjve areal for mange matrikkeleiningar og bygg er usikre.

For utfyllande informasjon: www.kartverket.no/utdragmatrikkel

Matrikkeleining

Matrikkeleiningstype: Grunneigedom
Bruksnamn: HØGTUN
Etableringsdato: 13.09.1966
Skyld: 0,01
Er tinglyst: Ja
Har festegrunnar: Nei
Er seksjonert: Nei

Arealrapport

Tekst	Areal	Kommentar
Utrekna areal for 323 / 99	1 193,5 m2	


Eigarforhold

Tinglyste eigarforhold

Rolle	Status	Føds.d./org.nr	Namn	Brukseinin	Adresse	Andel
Heimelshavar		270576	THUNOLD MARIANNE KNUDSEN		ELVAVEGEN 19 5918 FREKHAUG	1 / 1


Forretningar der matrikkeleininga er berørt

Forretning	Forretningsdokumentdato	Status	Tinglysing	Endra dato	Matrikkelføring
Forretningstype	Kommunal saksreferanse				Signatur Dato
Årsak til feilretting	Nettadresse (URL)				
	Annan referanse				
Opprett ny grunneigedom ved frådeling	17.09.2021	Tinglyst		06.10.2021	medakjar 27.09.2021
Oppmålingsforretning	21/6564		Rolle	Matrikkeleining	Arealendring
			Avgjevar	4631 - 323/567	-352,5
			Mottakar	4631 - 323/627	352,1
			Berørt	4631 - 323/99	0
			Berørt	4631 - 323/581	0

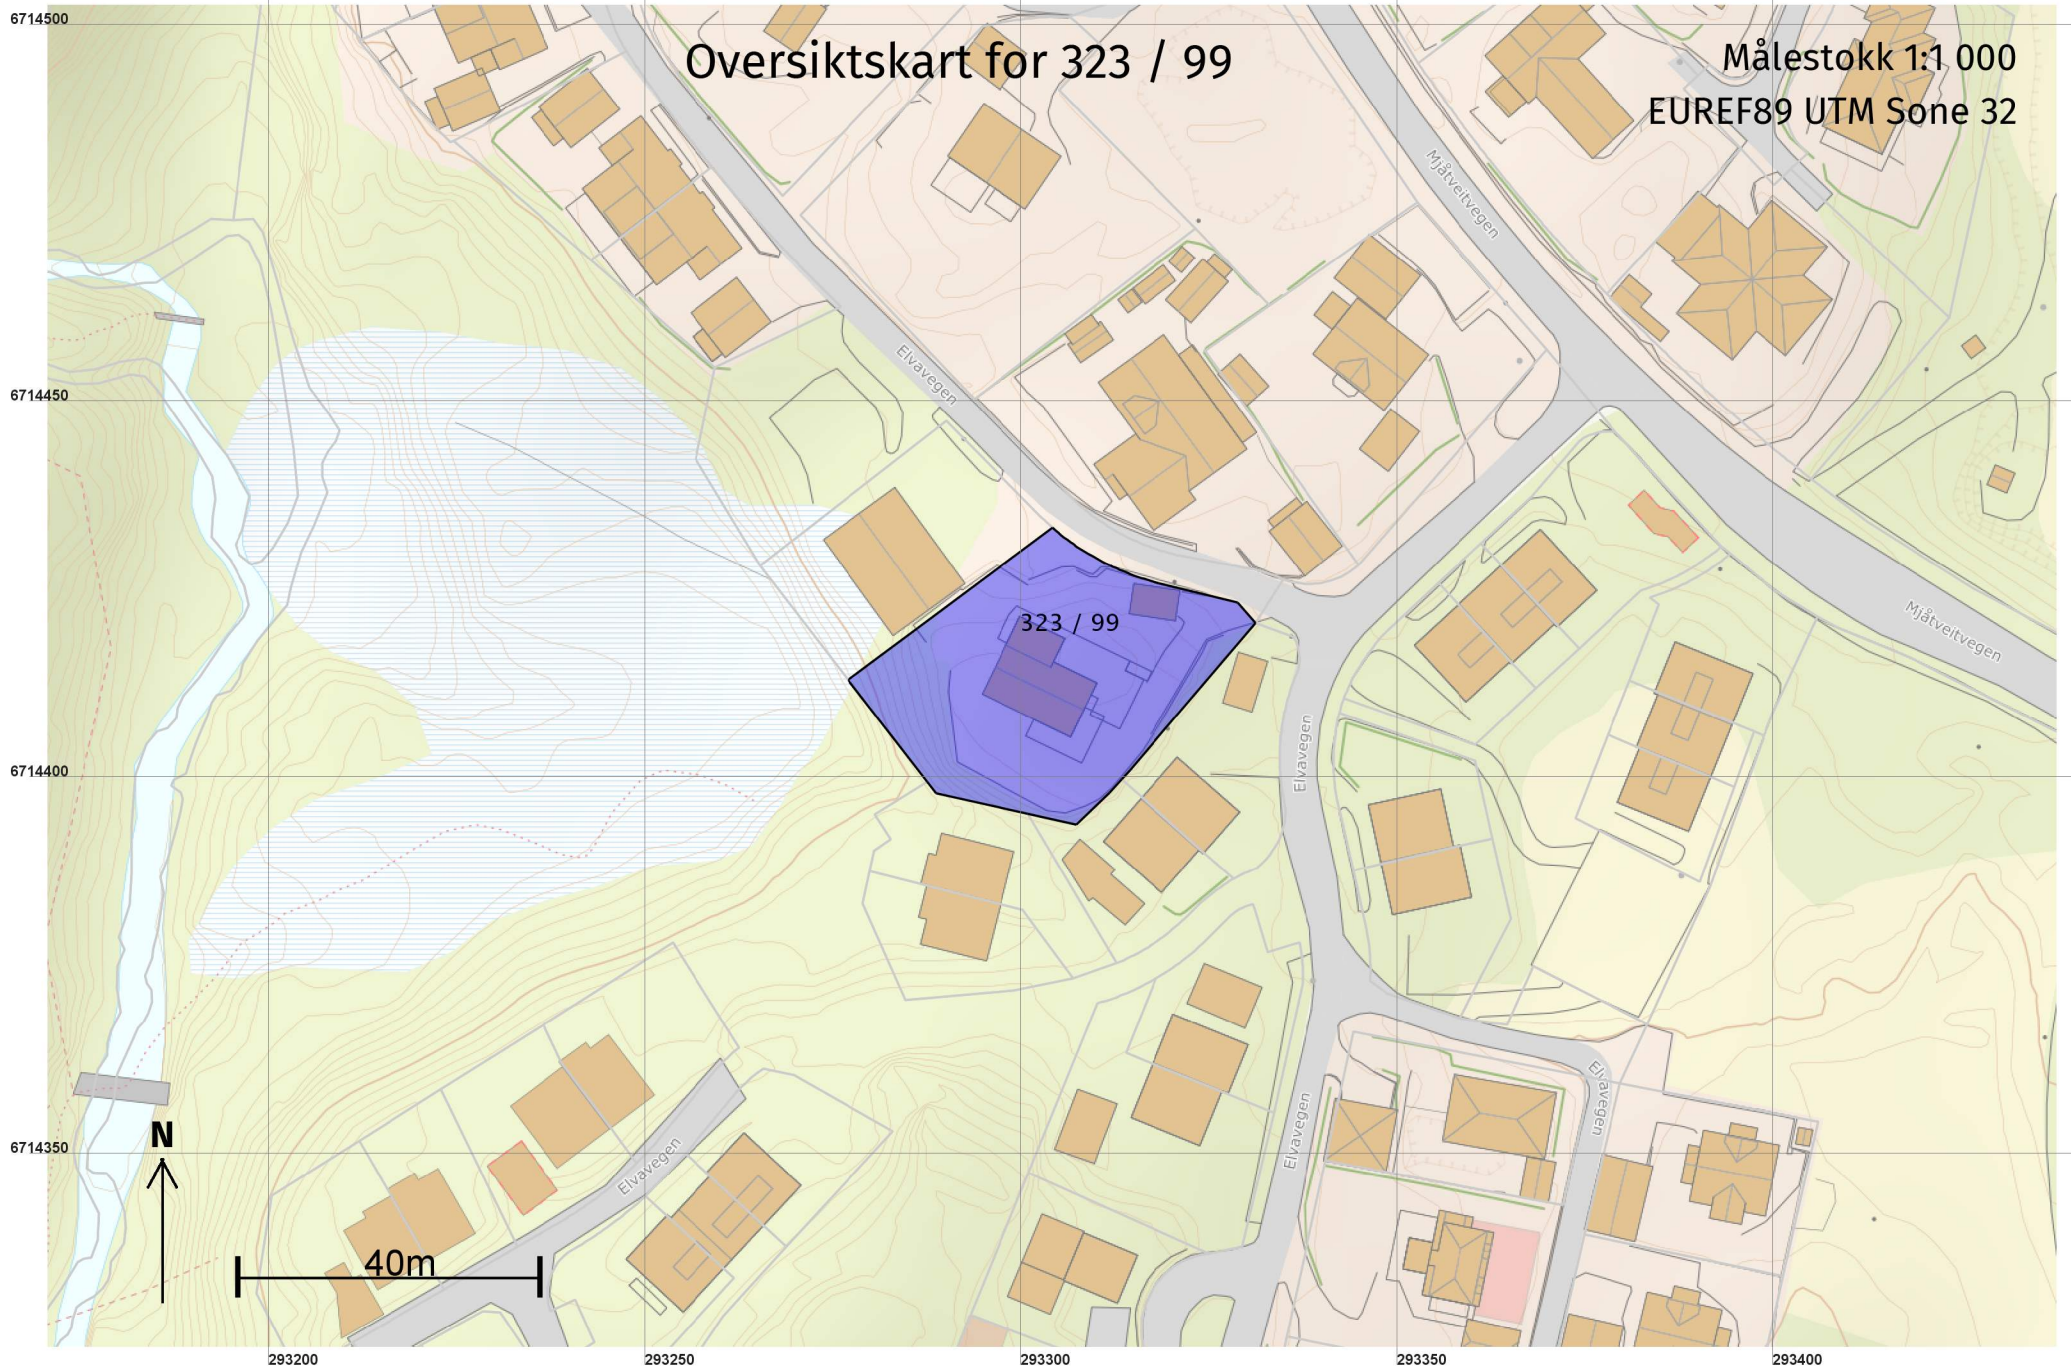

Grenser før "Opprett ny grunneigedom ved frådeling"
ført 27.09.2021

Målestokk 1:250
EUREF89 UTM Sone 32

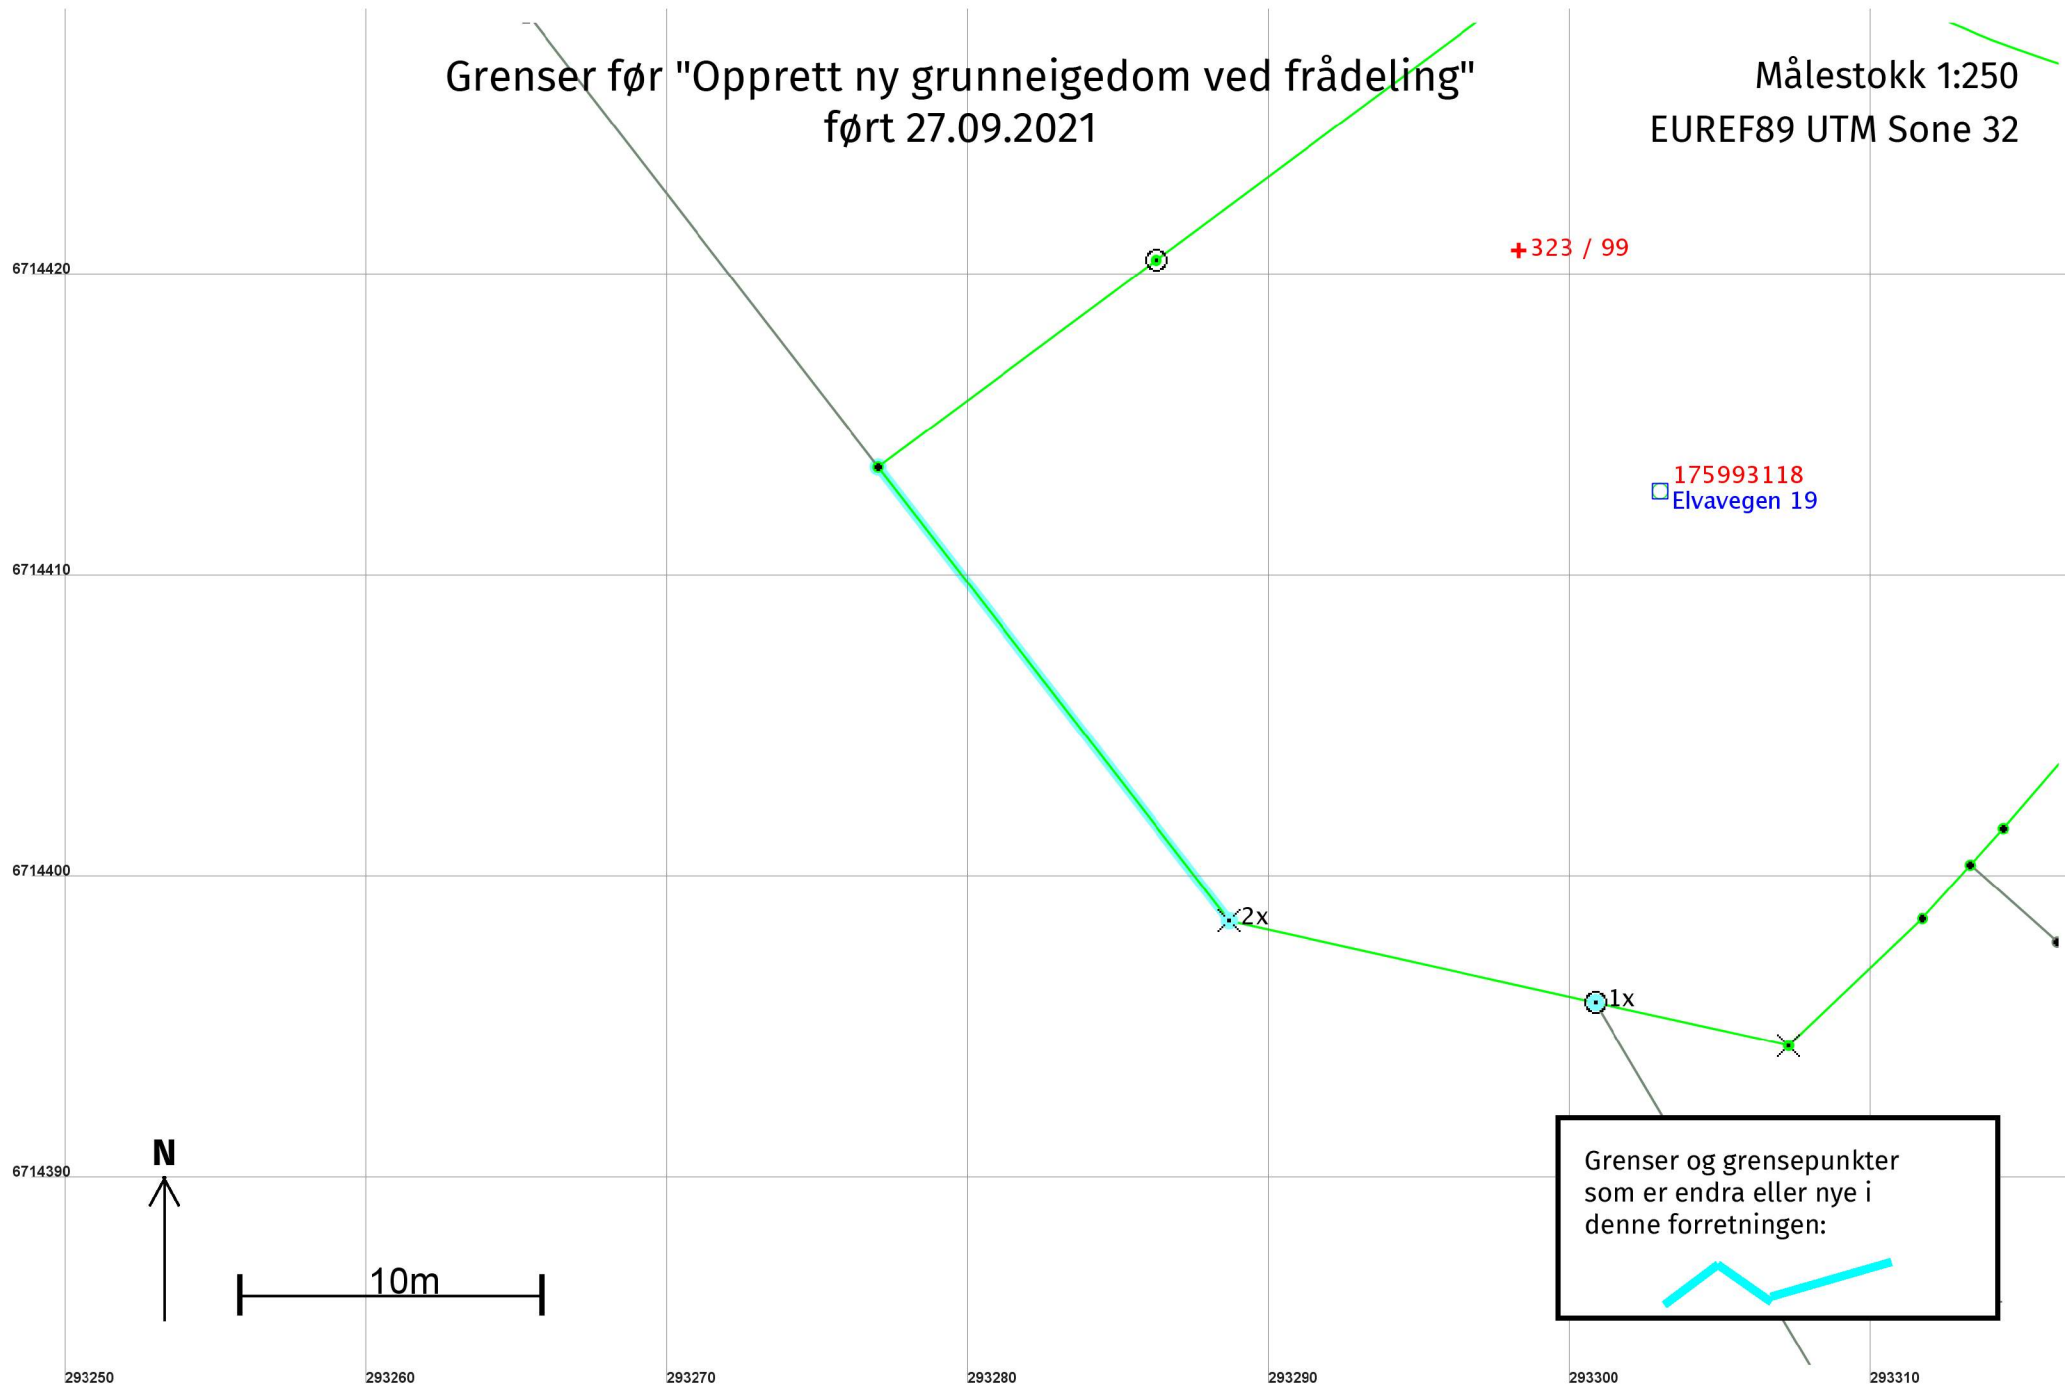

Grenser etter "Opprett ny grunneigedom ved fradeling"
ført 27.09.2021

Målestokk 1:250
EUREF89 UTM Sone 32

