



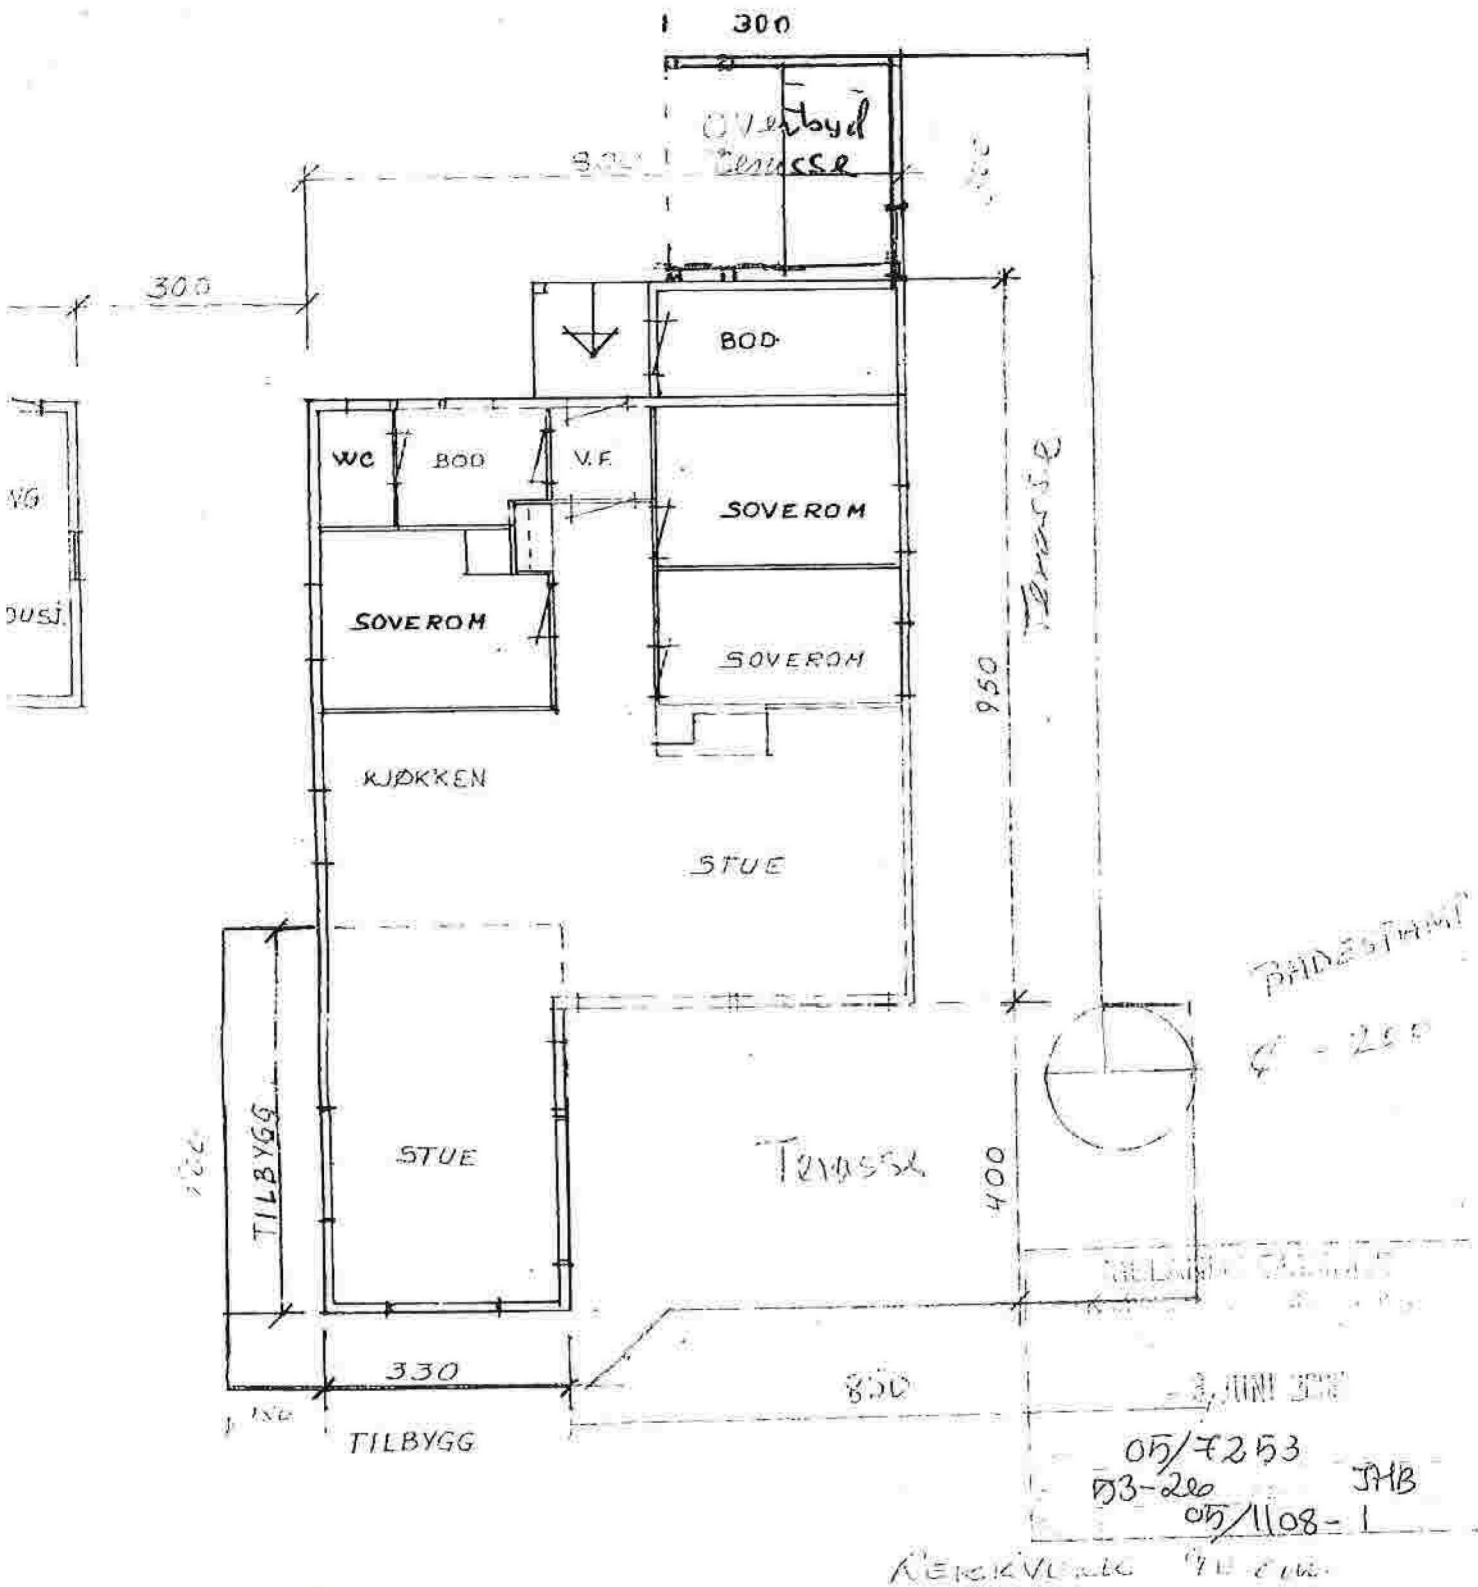


BILAG 4

FB FLORVAAG-HUS TILBYGG A.S FLORVAAG BRUK - 5001 BERGEN POSTB. 171 - VALCKEND.GT. 4 - TELEF. 32 16 20	TEGN. NR.	1
	DATE	22.05.86
BYGGHERRE ROY WILLIAM OTTEMO	MÅL	1:100
	BRUGSFL.	
PLANER OG SNITT Den som bygger etter denne tegning forplikter seg til å kjøpe byggevarerne hos A.s Florvaag Bruk, Bergen. Tegningene må ikke kopieres eller brukes uten tillatelse.	NT. LEBAR	TILB. 16,5 m²
	SIGN.	
	RIETET	

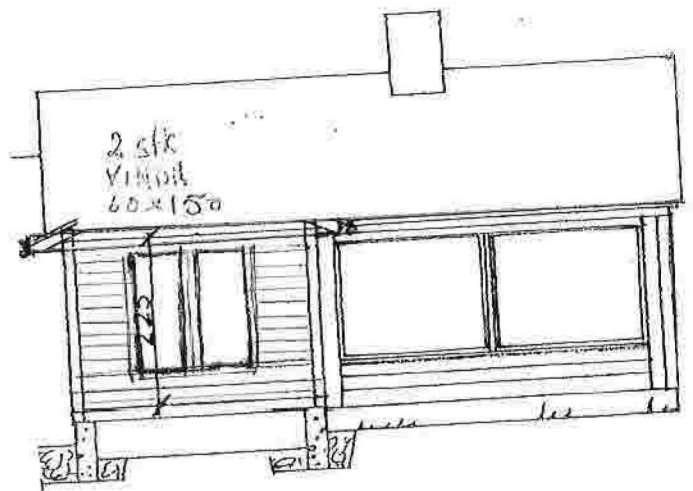

5 tveitende
2,25 m

 FLORVAAG-hus TILBYGG A.S. FLORVAAG BRUK · 5001 BERGEN POSTB. 171 · VALCKEND GT. 4 · TELEF. 32 16 20	TEON. NR 1
	DATO 22.05.86
	MÅL 1:100
BYGGER ROY WILLIAM OTTEMO	NT LEIEAR TILB. 16,5 m²
PLANER OG SNITT	SION NETTET
Den som bygger etter denne tegning forplikter seg til å kjøpe byggevarer hos A.S. Florvaag Bruk, Bergen. Tegningene må ikke kopieres eller brukes uten tillatelse.	

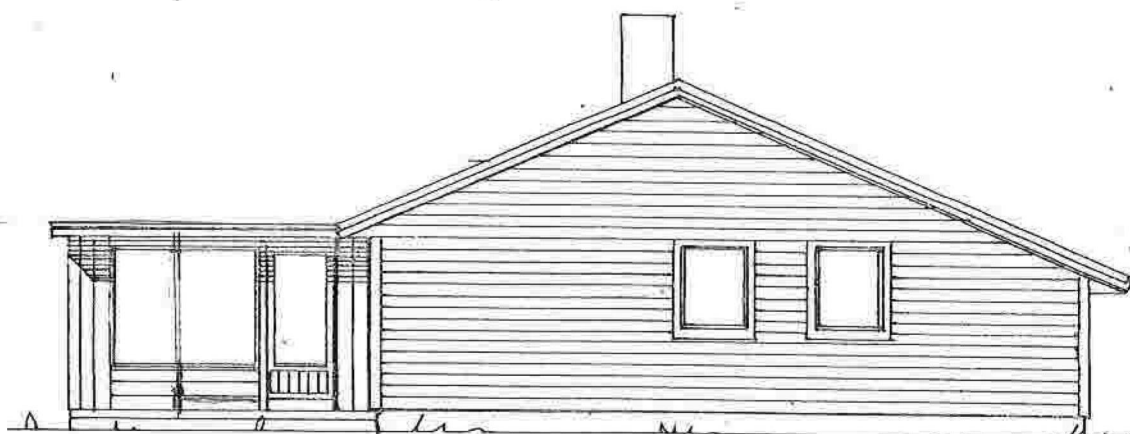


VINDU
60x150
cm

DØR
110x200
cm

VINDU
60x150cm

 FLORVAAG-hus TILBYGG	TEGN. NR.	2
	DATO	22.05.86
A.S FLORVAAG BRUK - 5001 BERGEN POSTB. 171 - VALCKEND.GT. 4 - TELEF. 32 16 20	MÅL	1:100
	BR. GR. FL.	714B. 16.5 m ²
BYGGHEIHE	NT. LEIAR	
ROY WILLIAM OTTEMO	SIGN	
FASADER.	RETTET	
Den som bygger etter denne tegning forplikter seg til å kjøpe byggevarene hos A.s Florvaag Bruk, Bergen. Tegningene må ikke kopieres eller brukes uten tillatelse.		

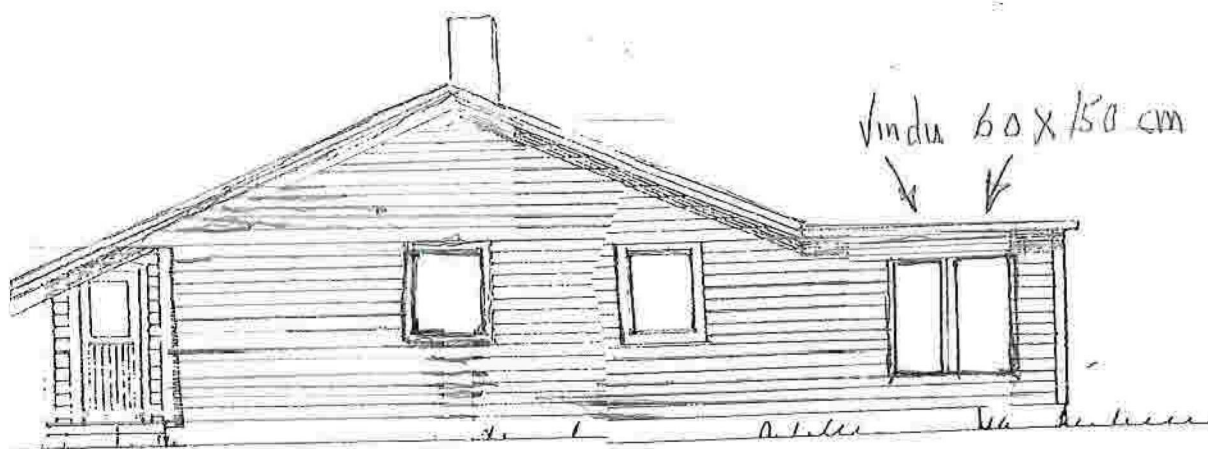

 FLORVAAG-hus TILBYGG	TEGN. NR.	1
	DATE	22.05.86
A.S. FLORVAAG BRUK - 5001 BERGEN POSTB. 171 - VALCKEND GT. 4 - TELEF. 32 16 20	MÅL	1:100
	BR GR FL	
BYGGERE	NT. LEIEAR	TILB. 16.5 m ²
ROY WILLIAM OTTEMO	SIGN	
PLANER OG SNITT	RETET	
Den som bygger etter denne tegning forplikter seg til å kjøpe byggevarene hos A.s Florvaag Bruk, Bergen. Tegningene må ikke kopieres eller brukes uten tillatelse.		

Hand-drawn site plan of a property, likely a residential lot, showing various features and annotations. The plan includes a central rectangular area with internal divisions, possibly representing buildings or garden beds. A red rectangular stamp is visible in the lower-left quadrant of the central area, containing the text "H. M. O. 1978".

Key annotations and labels include:

- Top Left:** "bövågen" (likely a stream or path).
- Top Center:** "19.5" and "x-M+Λ".
- Top Right:** "x-H".
- Center Left:** "54/1" and "8.0".
- Center Right:** "52/3" and "x-H+ 25".
- Bottom Left:** "53/3" and "HA".
- Bottom Center:** "53/4" and "53/5".
- Bottom Right:** "21.5" and "25".

Other features include contour lines, a dashed line boundary, and various symbols like circles with crosses and triangles. A handwritten note in the bottom right corner reads:

Godteke m/merten.
Sak nr. 187/78
Meland bygningsråd 22/78

$$-x - M + \lambda$$

-X-4-

$$-X-M \div \Delta$$

o. 54/23

$$-x - M + \wedge$$
 $5\frac{2}{3}$

25

8.0 54/1

1x-H+

 $3\frac{3}{4}$ ~~53 1/4~~

Godteke m / merken.

Sak nr. 187/78

Meland bygningsråd 22/9-78

27/9-78



21.5

25

53/3

НА

3

~~53/5~~

II.

