


Helleåsen

202/161

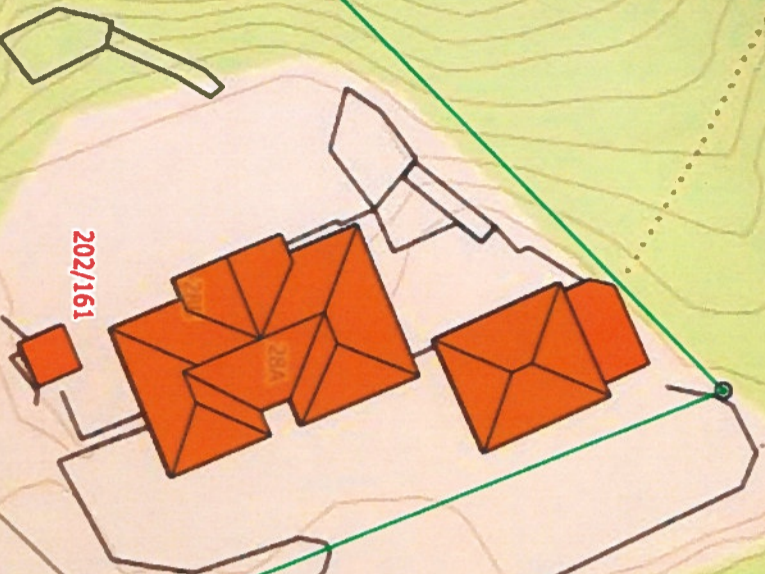

Situasjonskart -
 VA - PLAN NY ENERGI
 18/10 - 2021
 202/176
Hjeltnås
 VVS AS
 - Jan P.

NHdigi.no

Dato: 18-10-2021

202/129

Målestokk: 1:500



STORREIEN I KUM

EKSISTERENDE VANN/AVLØPS LEIDNINGER

NØBET TILBETJENES EKS. STIKK HER.

202/3

STAKEPUNKT ETABLERES I BRUDD KUM VANN Ø 32



AVLØPS PUMPESTASJON M/KVERNpumpe.

202/128


27

202/107




202/108



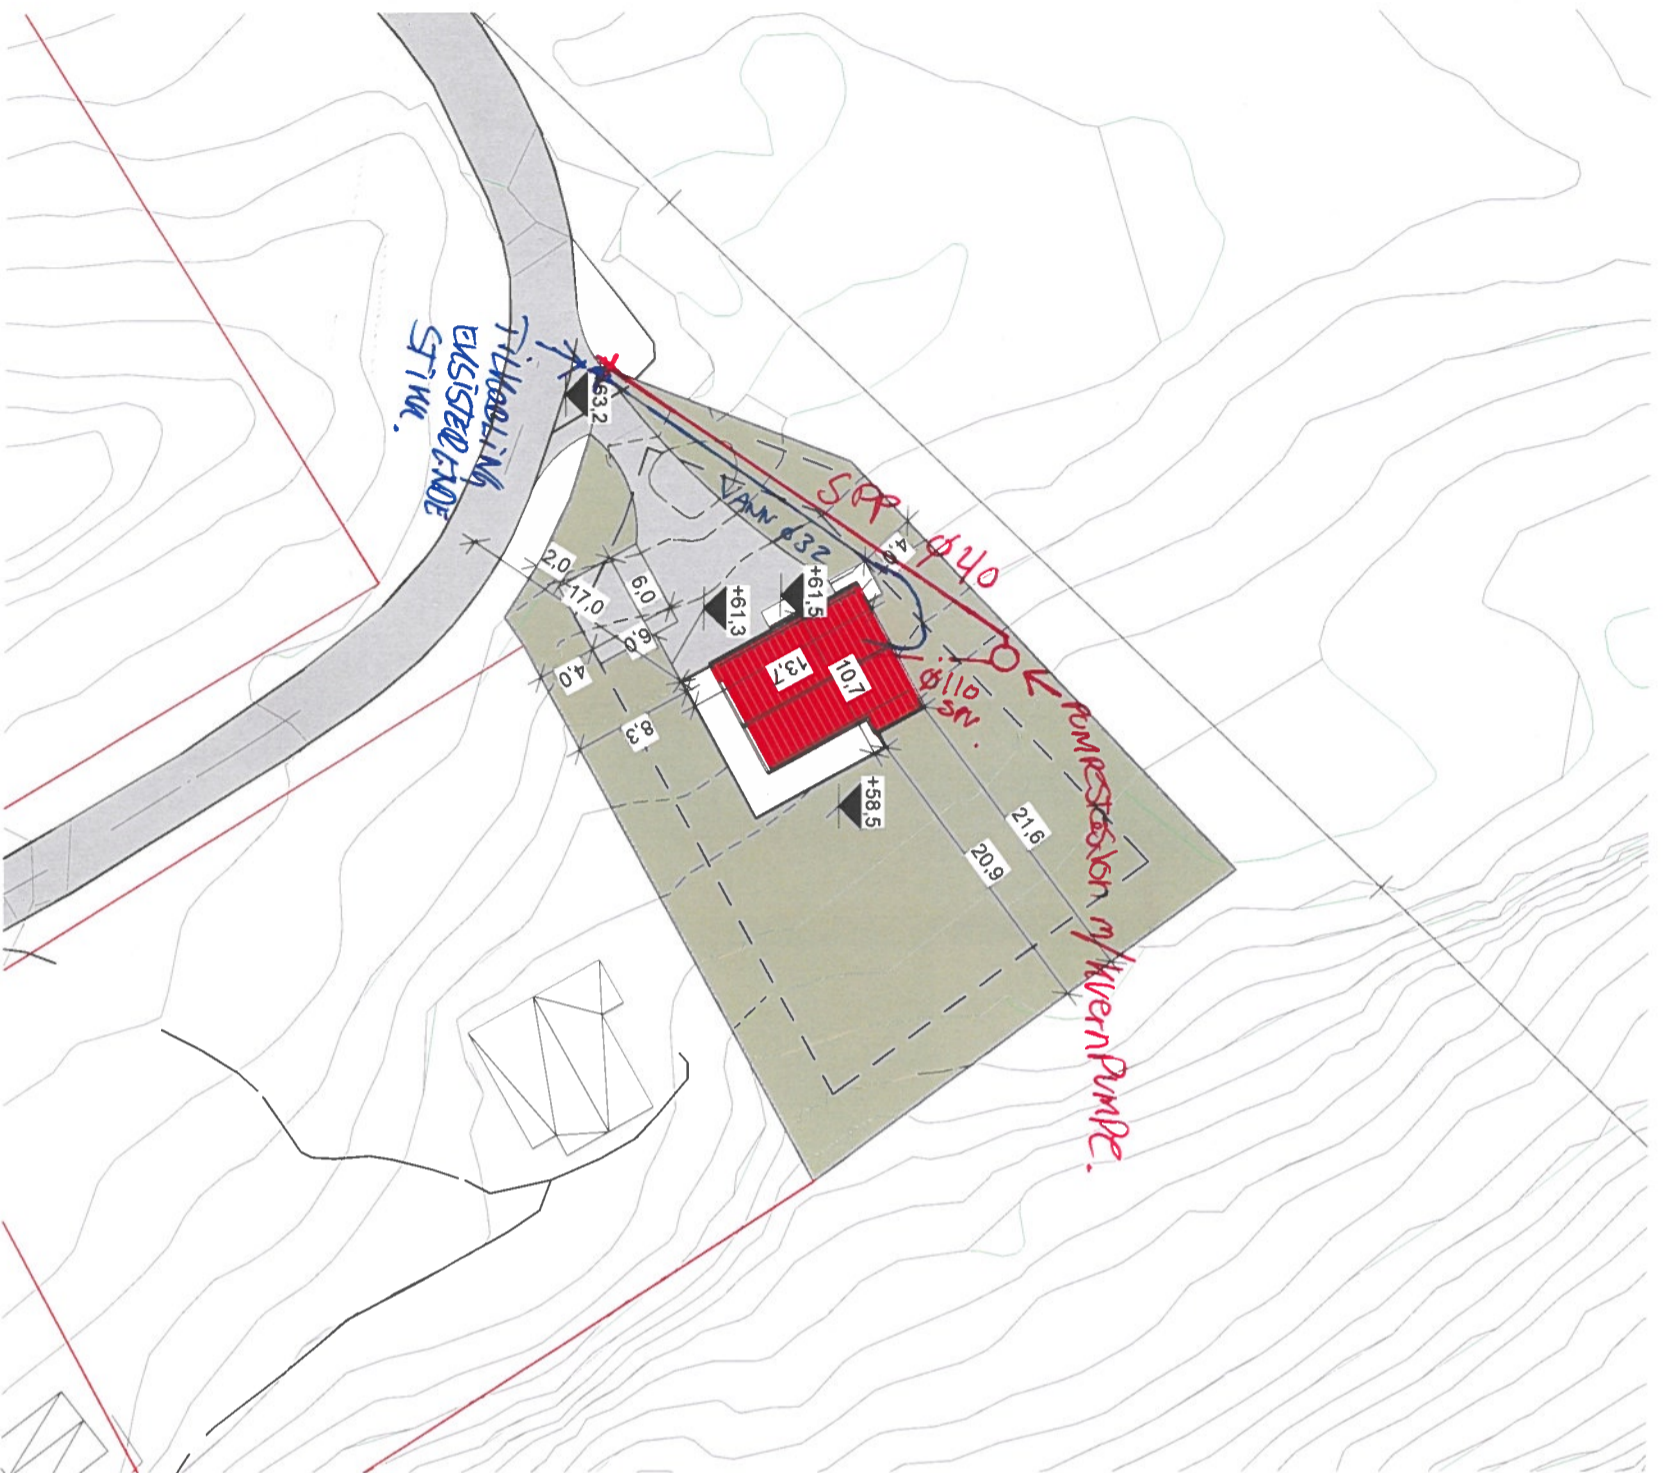

Situasjonsplan
1 : 500

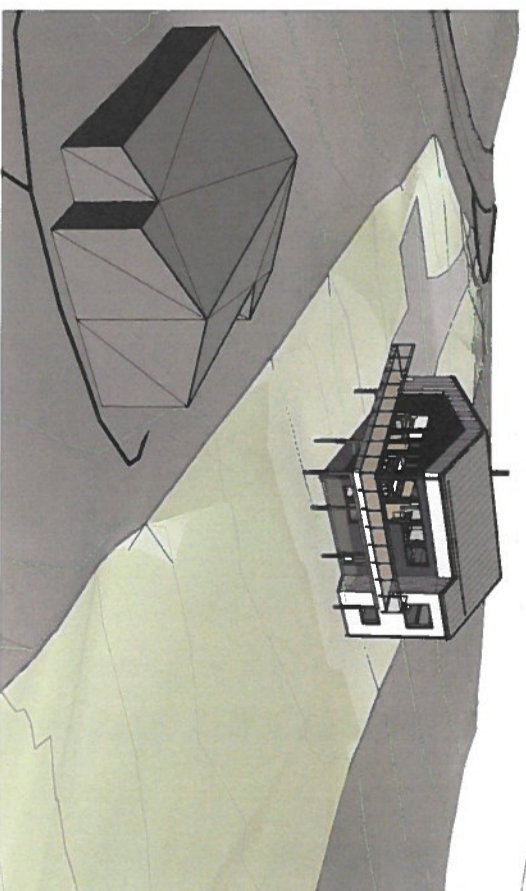


3D View 1

VA-plan m/Bolig Plasser



Rev.	Revisjonen gjelder	Utført	Kont.	Dato

		Helvik Hus AS Jærveien 1250, 4375 Helvik 51 46 16 00 firmapost@helvikhus.no www.helvikhus.no		Prosjekt status Salgstegning	Tegning nr. S-01
Tegnning nr. S-01		Prosjekt nr. S-01		Tegnnet Kont.	HHH-Frekth Rev.
Tittel Situasjonsplan		Original		Original	

