









Def. facade 1.60

1	2	



TIPPETUE
ARUKTERAS[illegible]





MÅLESTOKK 1:50

5

N4 FASAD

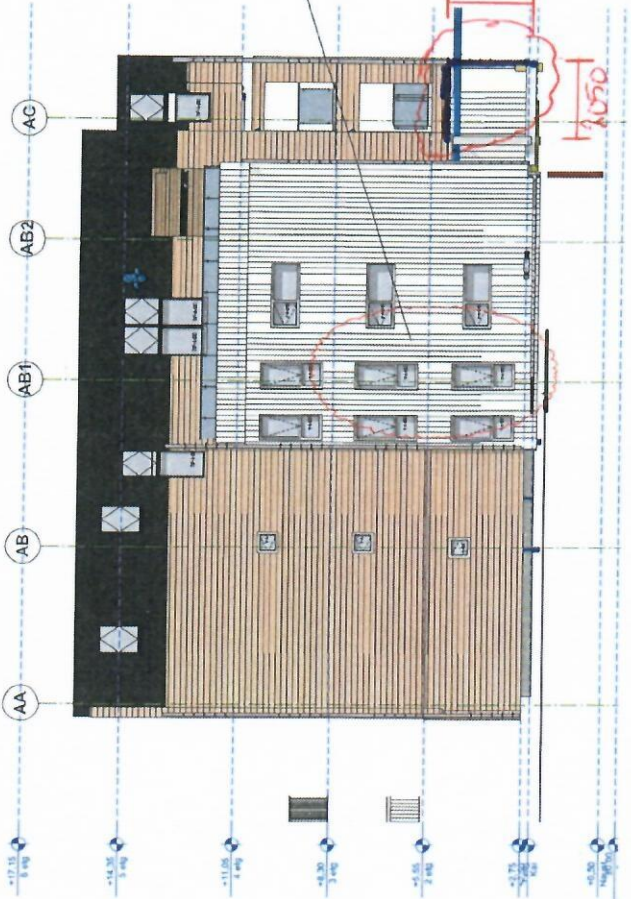

Nord fasad 1:50



Nord fasad 1:50

MÅLESTOKK 1:50

6

--	--

---	--

