

Arne Færøy  
Mangerbua 20  
5911 ALVERSUND

Referanser:  
Dykkar:  
Vår: 21/8748 - 21/69255

Saksbehandlar:  
Anngunn Marie Gullbrå  
anngunn.gullbra@alver.kommune.no


Dato:  
19.10.2021

## Melding om 2 registrerte takoverbygg som er unntatt søknadsplikt - gbnr 137/701 Alver

Kommunen har registrert ferdig oppsatt takoverbygg etter opplysningar i innsendt melding frå deg.

Takoverbygga er plassert ca i kart – etter innsendt kartvedlegg. Takoverbygga er ikkje registrert i matrikkelen, då dette ikkje utgjer endringar på BRA ( innvendig bruksareal) til bygga.

Takoverbygga kunne vore registrert som tillegg til BYA til bygga, men då det ikkje er registrert BYA på desse bygga frå før, vil det gje lita meining.

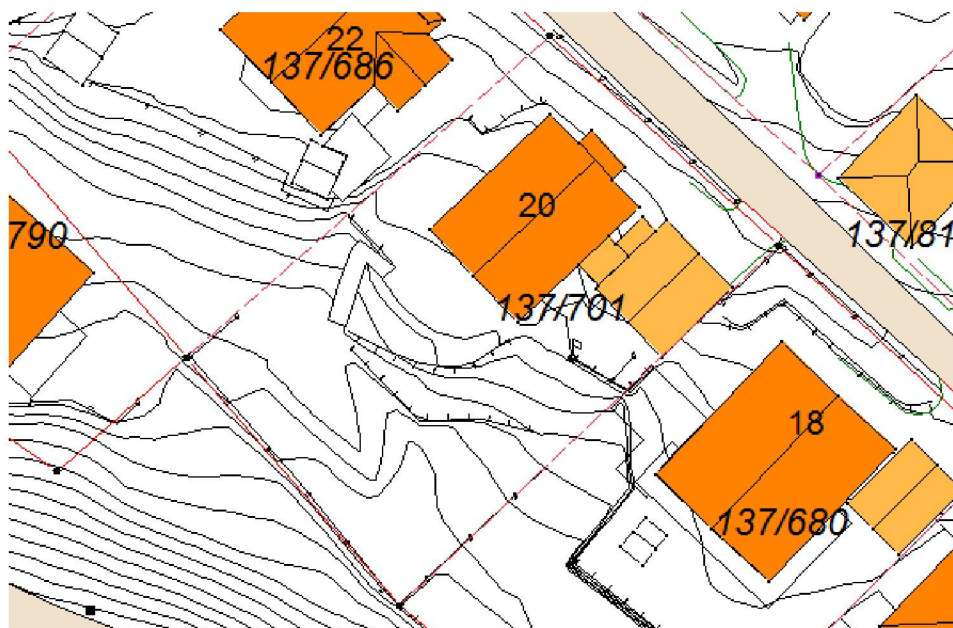

Ved denne registreringa av tilbygg utan søknadsplikt etter Pbl §20-5 i kart og matrikkel, er det ikkje vurdert om oppsett tilbygg oppfyller vilkåra til fritak frå søknadsplikt.

Med vennleg helsing  
Alver kommune, Kart og oppmåling

Anngunn Marie Gullbrå  
avdelingsingeniør

*Dette dokumentet er elektronisk godkjent og har difor ingen signatur.*

**Mottakarar:**

Arne Færøy

Mangerbua 20

5911

ALVERSUND