NHdigi.no

VEST VVS AS

19/10-2021

Einar Stusdal

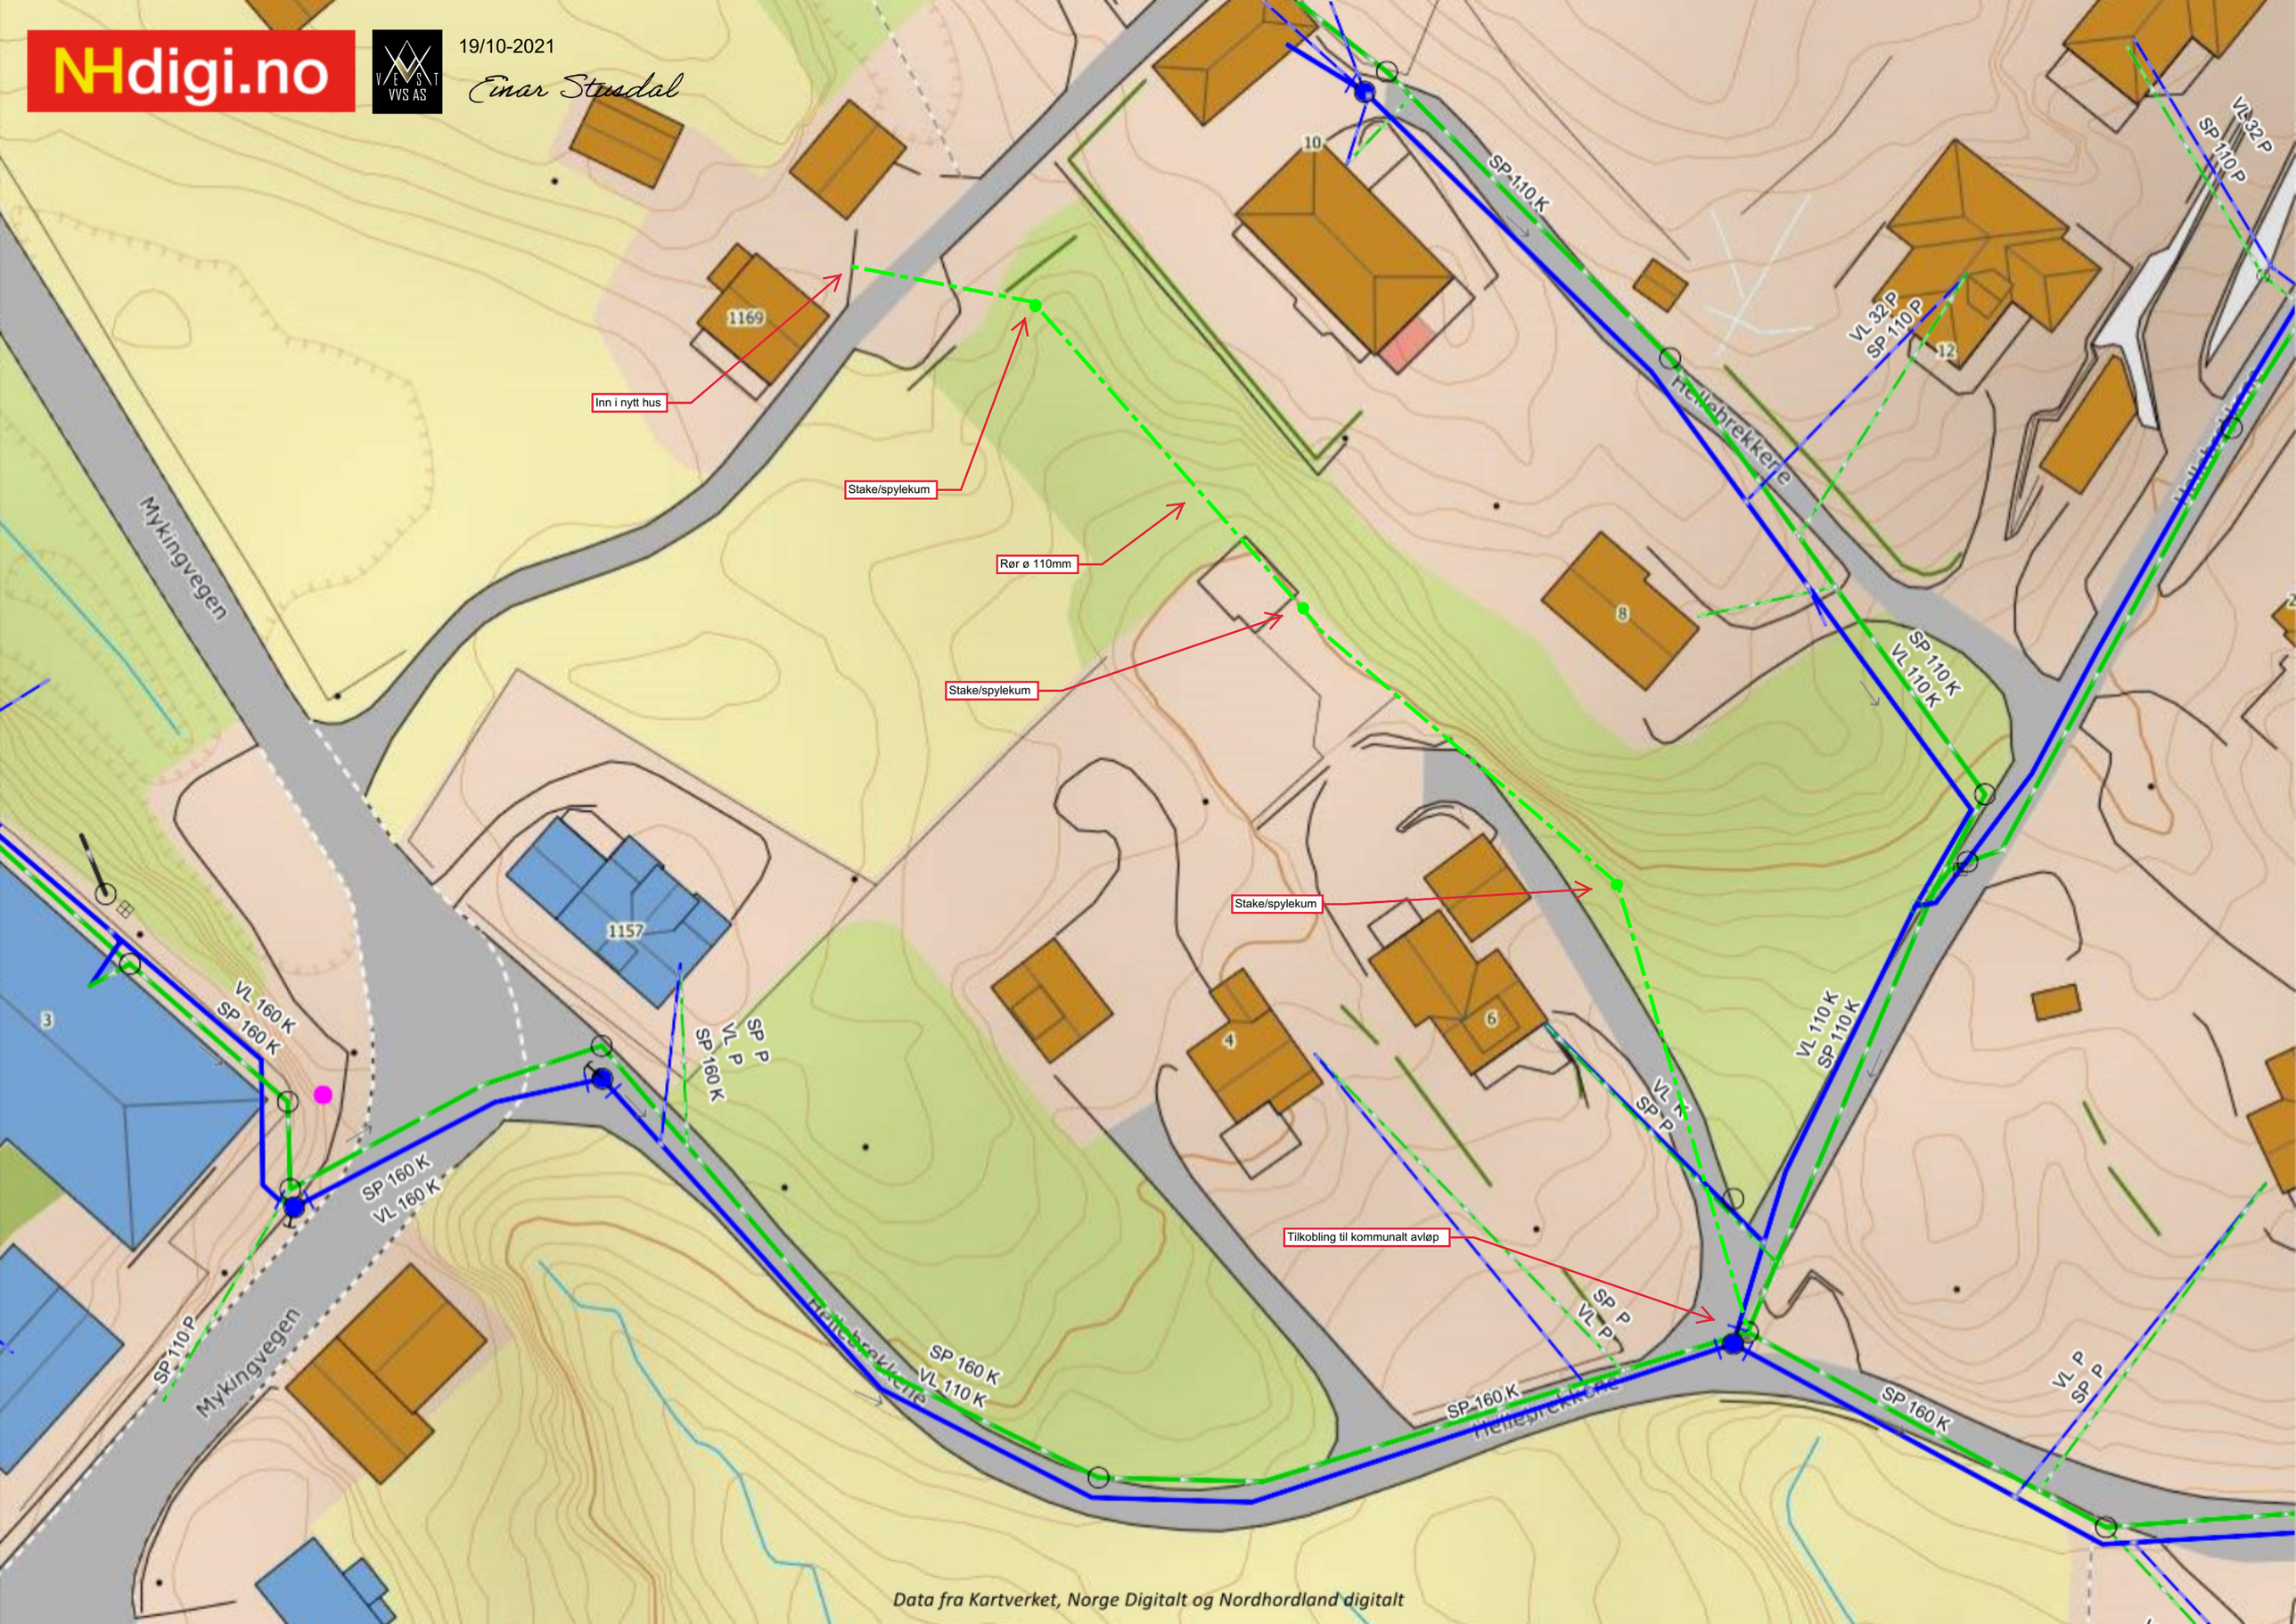

Data fra Kartverket, Norge Digitalt og Nordhordland digitalt