

VEST VVS AS
Torvhusmyrane 18
5913 EIKANGERVÅG

Referanser:
Dykkar: Ref.:TNPEUM-
Skjemanr.:3934
Vår: 21/8736 - 21/69464

Saksbehandlar:
Linda Hammersvik Folkestad
linda.folkestad@alver.kommune.no


Dato:
20.10.2021

Mellombels svar på røyrleggjarmelding - gbnr 172/66 Hopland

Alver kommune ved Samferdsel, veg-, vatn- og avløp forvaltning viser til innsendt røyrleggjarmelding på gbnr 172/66 Hopland.

Røyrleggjarmelding er sendt inn på Gbnr 172/66. Tomta som det søkast om tilknytting for har, etter det vi kan sjå, eit anna gards og bruksnummer. Vi ber om det vert sendt inn ny søknad på rett gards og bruksnummer. Det er viktig at ein bruker rett gbnr da tilknyttinga skal følgje eigedom og være søkbar i vår system.

Tomt 9 vart skilt ut frå gbnr 172/66 og matrikkelført med eget gards og bruksnummer 18.11.2020. Eigedom har fått Gbnr 172/217.

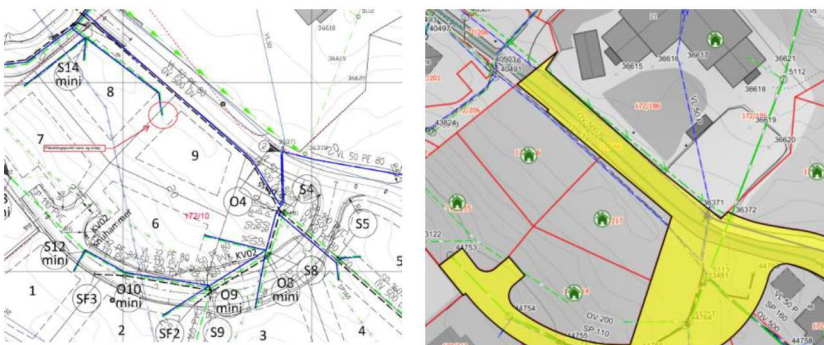

Med helsing
Alver kommune Samferdsel, veg-, vatn-
avløp-forvaltning

Arne Helgesen
Avdelingsleiar

Linda Hammersvik Folkestad
Ingeniør

Dette dokumentet er elektronisk godkjent og har difor ingen signatur.

Alver kommune

Postboks 4, 5906 Frekhaug post@alver.kommune.no Kontonummer: 3207 29 30559
Innbyggjarservice: +47 56 37 50 www.alver.kommune.no Organisasjonsnummer: 920 290 922
00

Mottakarar:
VEST VVS AS

Torvhusmyrane 5913
18

EIKANGERVÅG