



Hjelmås Vvs AS
Torvhusmyrane 2
5913 EIKANGERVÅG

Referanser:
Dykkar: Ref.:JVKMQR-
Skjemanr.:3934
Vår: 21/8804 - 21/69735

Saksbehandlar:
Linda Hammersvik Folkestad
linda.folkestad@alver.kommune.no

Dato:
21.10.2021

Mellombels svar på rørleggermelding - GBNR 211/27 Eikangerlien


Tiltak: Tilknytning kommunalt vatn
Byggestad: Lid 29 – Gbnr 211/27
Tiltakshavar: Øyvind Namdal
Ansvarleg søkar: Hjelmås VVS as v/Peder Hagesæter

Kommunen stadfestar å ha motteke dykkar søknad

Mottakskontroll

Kommunen har kontrollert søknaden og finn at den ikkje er fullstendig. Vi ber om at søknaden vert supplert med følgjande dokumentasjon:

1. Vedlagt erklæring om rett til å legge vassleidning over gbnr 211/12 mangler tinglysing. Etter det vi kan sjå, skal både grøft og borehull også gå over gbnr 211/1 (sjå kartutsnitt under). Det er ikkje lagt ved tinglyst rett til dette.
2. Ut i frå innsendt situasjonsplan (VA-kart) kan det sjå ut som at gbnr 211/27 skal knytte seg på eit privat leidningsnett. Dersom dette er tilfelle må det inngås avtale om felles solidarisk ansvar for den del av leidningsnettet som er felles fram til kommunal kum. Ei slik avtale må tinglystast.

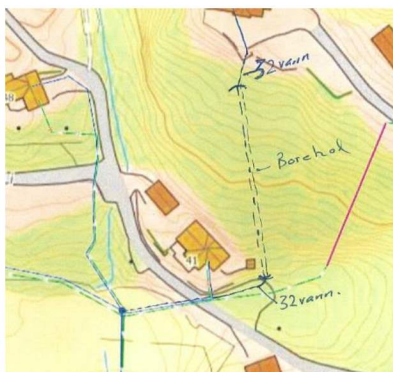

Alver kommune

Postboks 4, 5906 Frekhaug post@alver.kommune.no Kontonummer: 3207 29 30559
Innbyggjarservice: +47 56 37 50 www.alver.kommune.no Organisasjonsnummer: 920 290 922
00

Kommunen ber om at tilleggsmasjon vert sendt inn samla innan 05.11.2021. Dersom informasjonen ikkje er sendt til kommunen innan fristen, vert saka tatt til handsaming ut frå dei opplysningane som ligg i søknaden.

Det vert gjort merksam på at dette ikkje er ein fullstendig gjennomgang av søknaden. Denne tilbakemeldinga er gjort på bakgrunn av dei forholda som er kontrollert ved kommunen sin mottakskontroll. Vi oppmodar søkjar om å ta ein ny gjennomgang av søknaden før innsending av etterspurd dokumentasjon slik at ein unngår ytterlegare forsenkingar i saksgangen.

Sakshandsamingsfrist

Tidsfristar for sakshandsaming går fram av plan- og bygningslova § 21-7, jf. SAK § 7-1.

Gebyr

Gebyr vert rekna ut i frå Lokal forskrift om gebyr for teknisk forvaltningsteneste. Det vert sendt ut krav om gebyr i samsvar med gjeldande forskrift når saka er ferdig handsama.

Med helsing

Alver kommune Samferdsel, veg-, vatn-
avløp-forvaltning

Arne Helgesen
Avdelingsleiar

Linda Hammersvik Folkestad
Ingeniør

Dette dokumentet er elektronisk godkjent og har difor ingen signatur.

Mottakarar:

Hjelmås Vvs AS

Torvhusmyrane 2 5913

EIKANGERVÅG