


Tegnforklaring

- Spillvannsledning
- Vannledning
- Trekkør
- Kum
- ▣ Kran
- Pumpestasjon(sp)

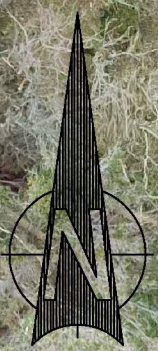

VA og EL forsyning til Kommandantbolig

Dato	02.09.2021	Konstr./tegnet	TL	Godkjert	JN	Målestokk	1:250	
Som bygget nedre område								
								Erstattet av:
								903
Heravsnitt:						Beregning:		