


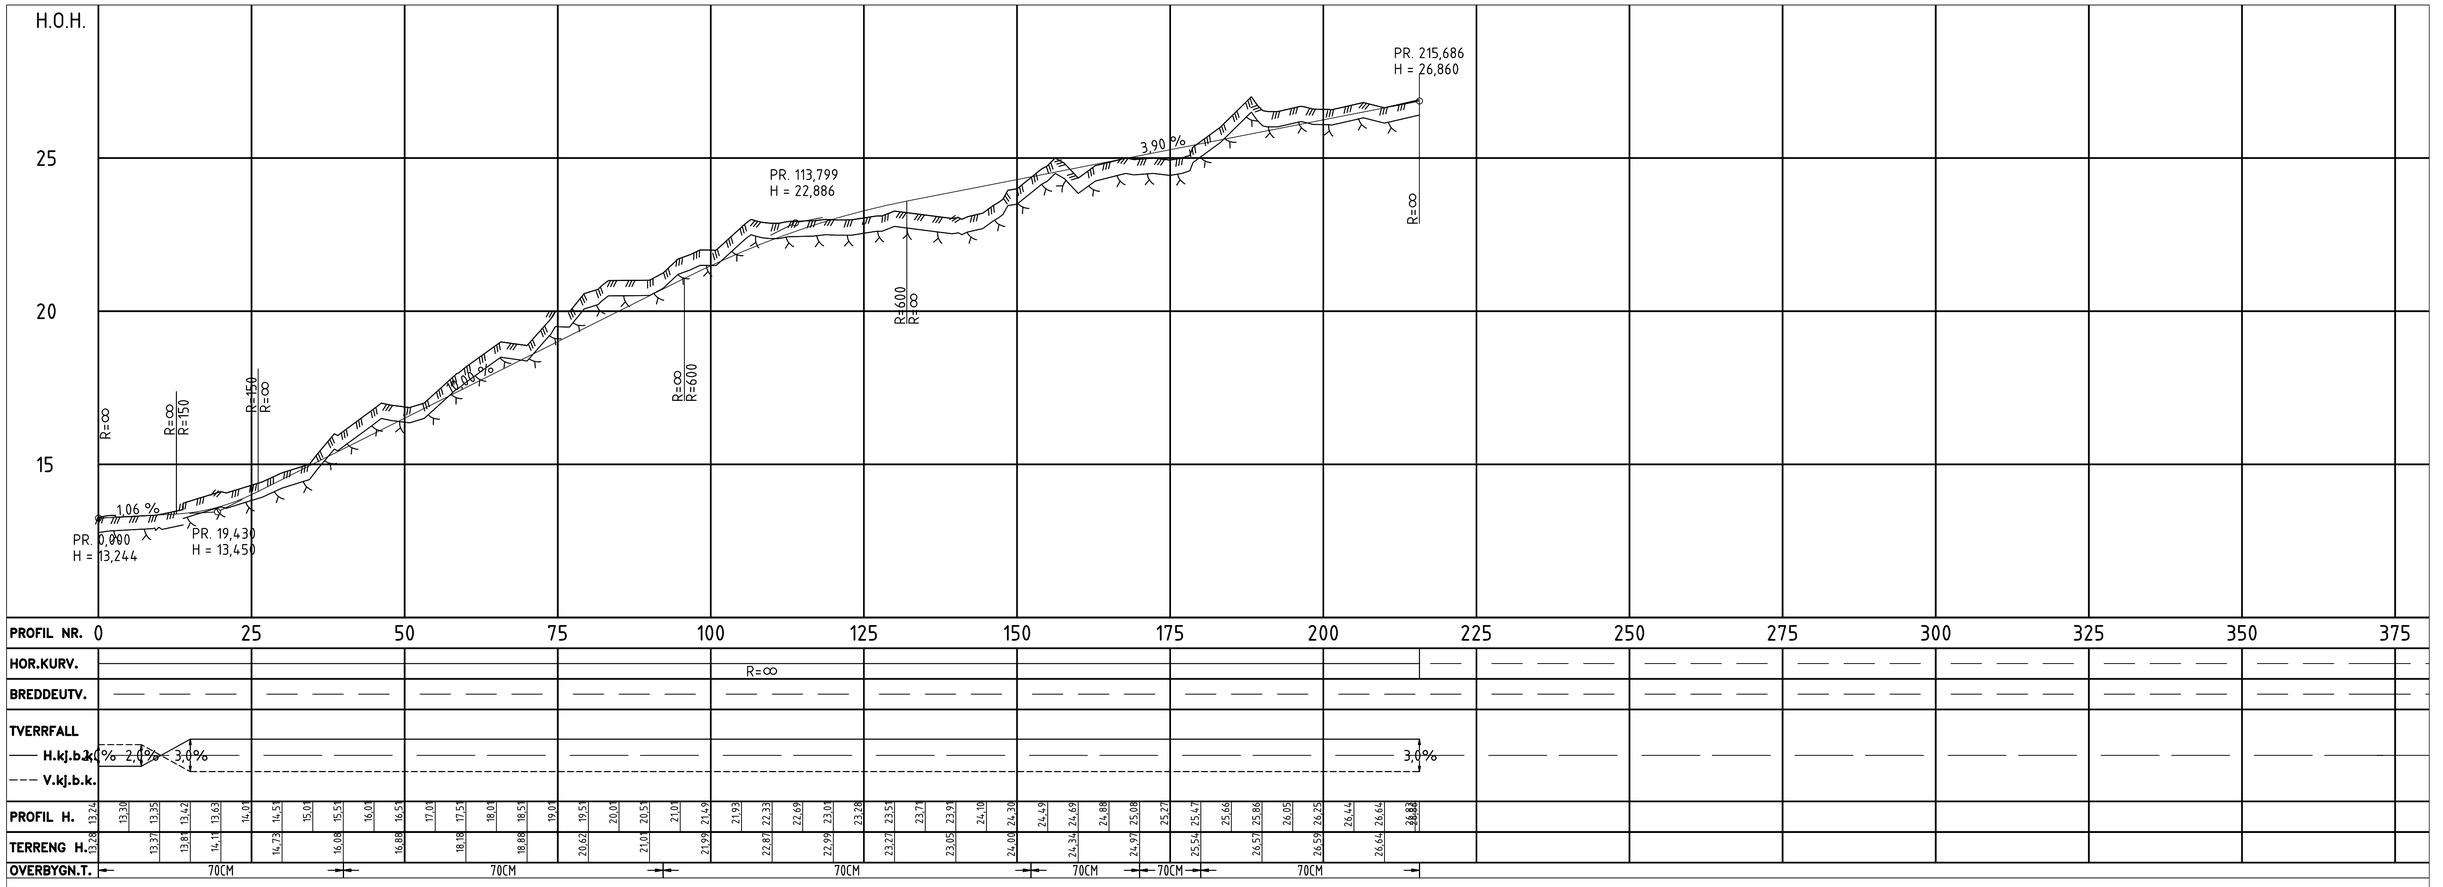


## TEGNFORKLARING

- Vegskjæring
- Grøftebunn
- Senterlinje
- Kjørebanekant
- Skulderkant
- Vegfylling
- Profilnummer (100)
- Fortauskant
- Frisikt
- Eiendomsgrense
- Vegsluk m/kjøftesluk og frontrist
- Eks. eiendomsgrenser
- Eksisterende vei
- Eksisterende mur
- Eksisterende rekkverk
- Eksisterende gjerde
- ph c+29,0 — Planeringshøyde angitt i reguleringsplan
- Entreprisegrense

| Rev. | Dato | Sign. | Revisjonen gjelder |
|---|---|---|---|
| A | 18.01.21 | ANH | Snuhammer i ende av veg KV17, ca. profil 190. |

Oppdragsgiver: Langhøyane AS

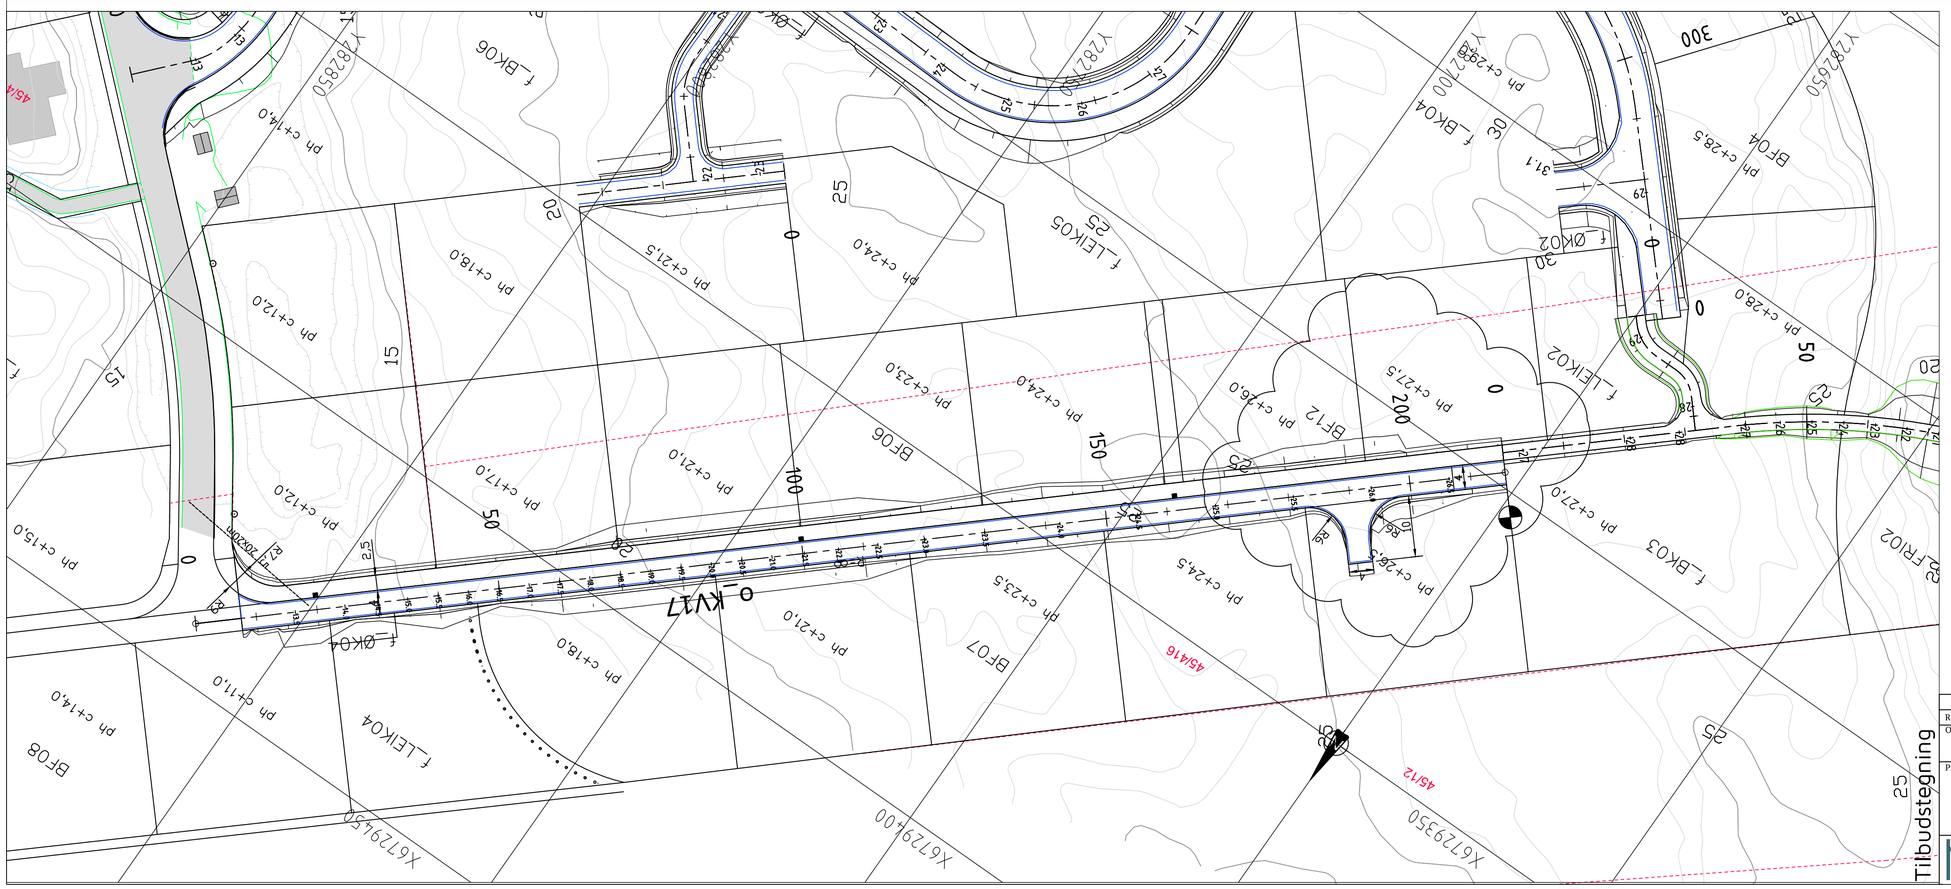Prosjekt: Manger, Langhøyane. Byggetrinn 3
Plan- og lengdeprofil veg KV17

| Tegn. | Kontr. | Godkj. |
|---|---|---|
| BN | ANH | ANH |

Dato: 27.10.2020
Målestokk: 1:500/100
Format: A1
Prosjektnr.: 20001
Tegningsnr.: C01
Rev.: A

haugen vva
Kanalveien 5
5068 Bergen
Tlf. 55 59 82 60
e-post: post@haugenvva.no