


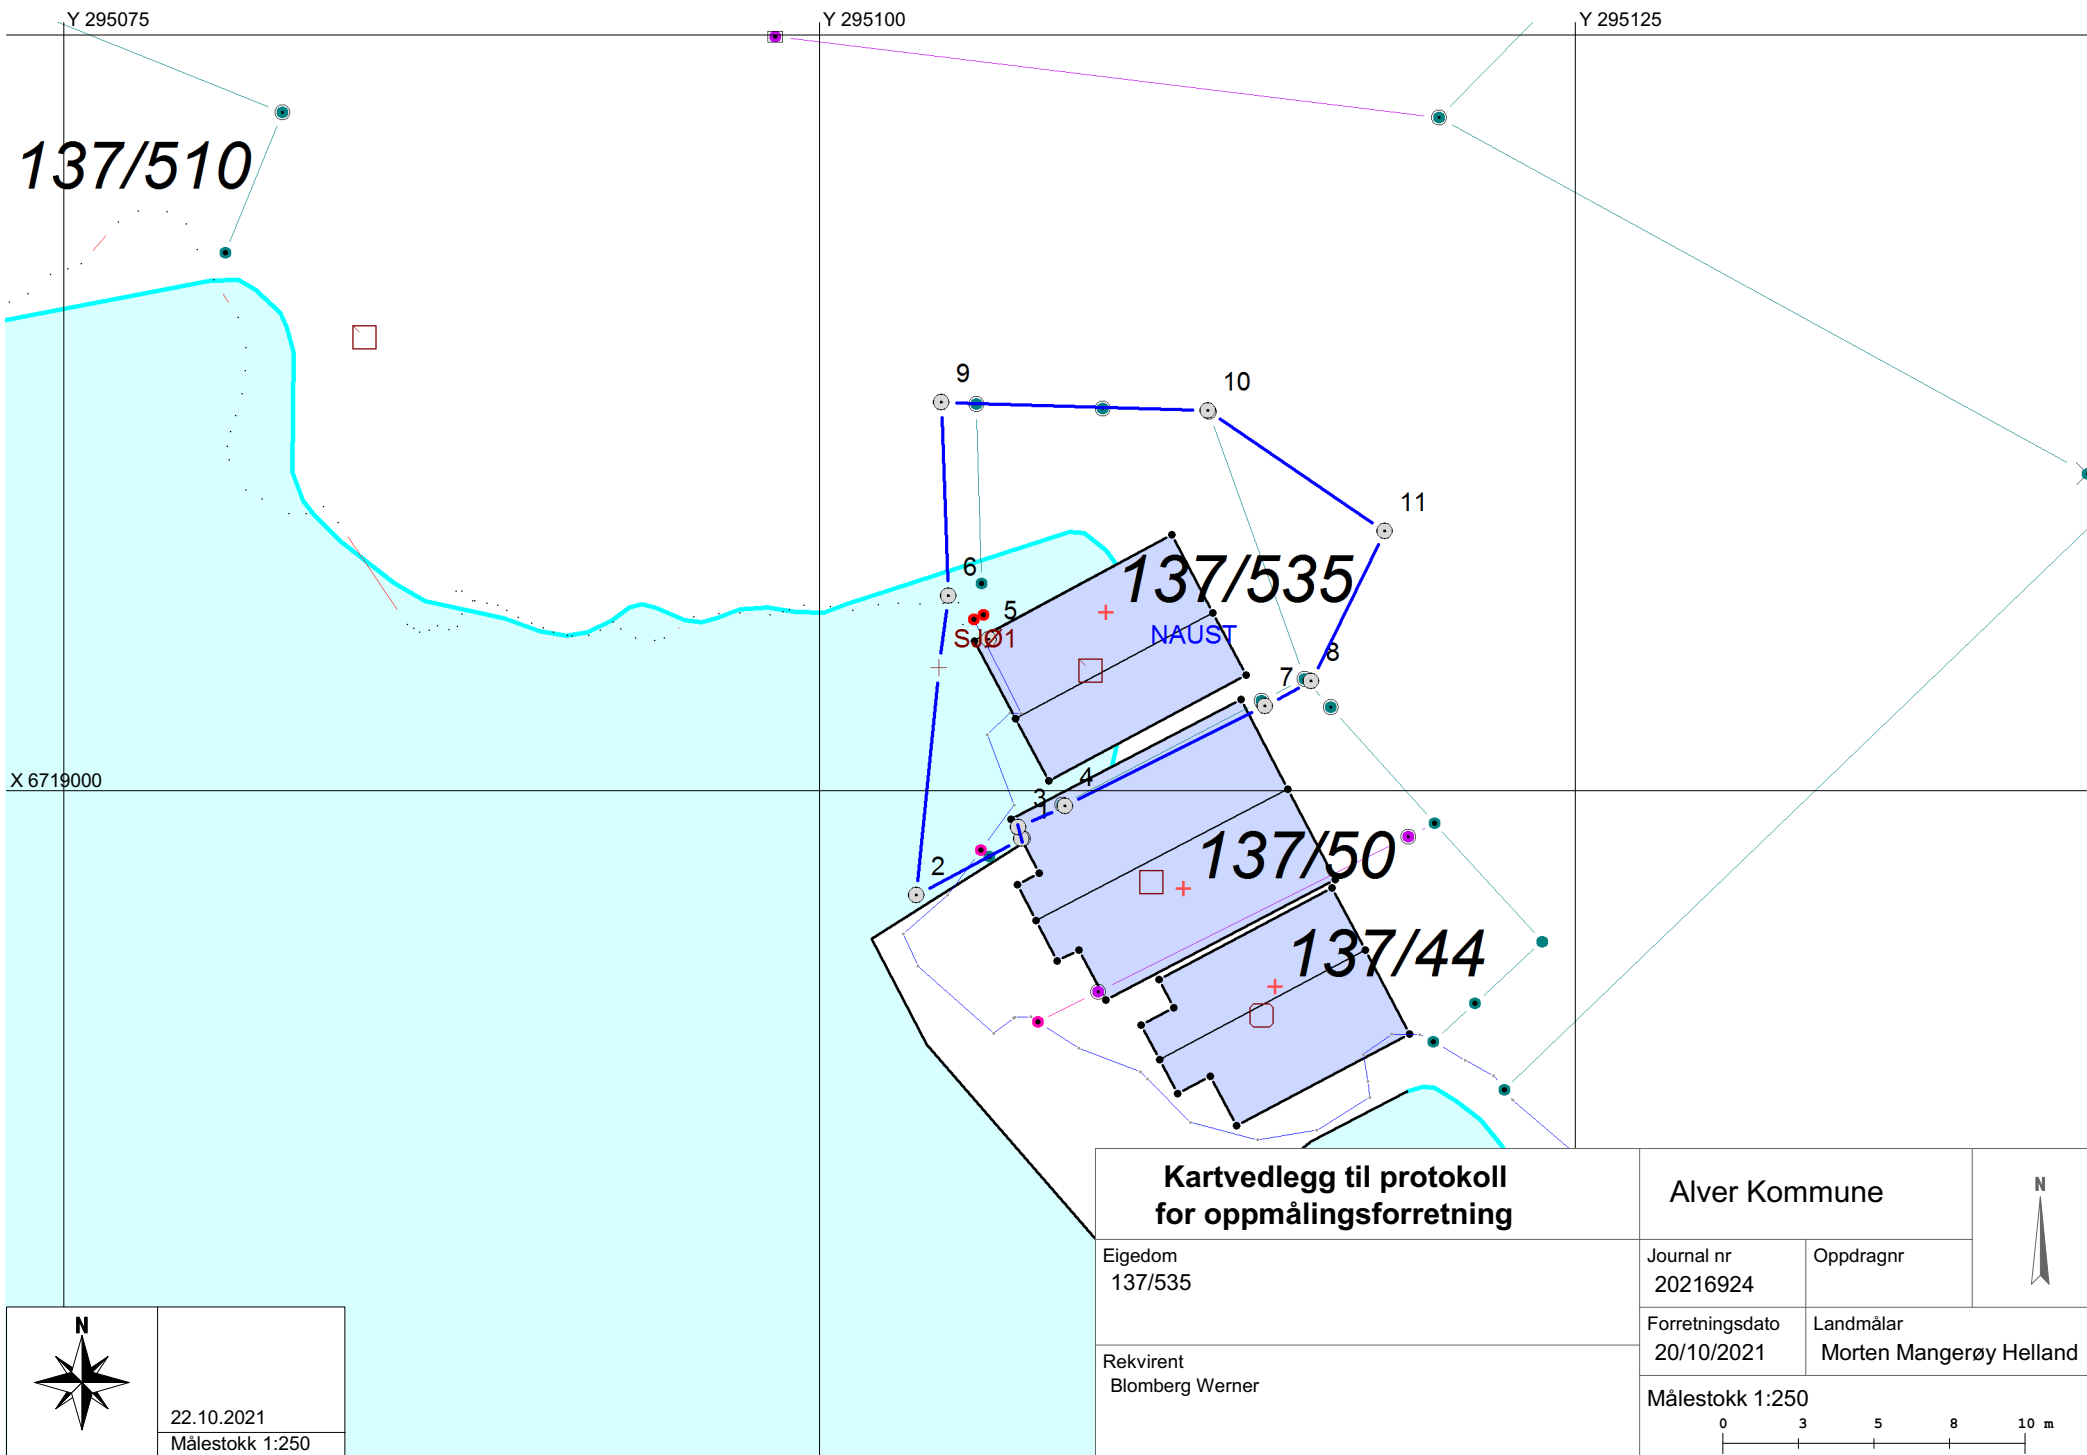



22.10.2021
Målestokk 1:250

Kartvedlegg til protokoll for oppmålingsforretning		Alver Kommune		
Eigedom 137/535		Journal nr 20216924	Oppdragnr	
Rekvirent Blomberg Werner		Forretningsdato 20/10/2021	Landmålar Morten Mangerøy Helland	
		Målestokk 1:250 