


Avtale om grensejustering

Det er inngått avtale om grensejustering mellom eigedomane gbnr. 445/286 og gbnr. 445/270 i kommunenr. 4631, Alver kommune.

1. Eigar av gbnr. 445/286 overdrag eit areal på ca. 49m² frå sin eigedom gbnr. 445/286 til eigedom gbnr. 445/270. Arealet er vist på kart.
2. Verdien av arealet som skal grensejusterast er ca. : _____.
3. Overdragelsen av arealet skjer i hendhold til reglane om grensejustering i matrikkellova § 16 og matrikkelforskriften § 34.
4. Ved sin underskrift på denne avtalen godkjenner eigar av gbnr. 445/286 og eigar av gbnr. 445/270 at ca. 49m² overføres mellom våre eigedomar.
5. Denne avtalen er å anse som et formelt overdragelsesdokument av det arealet som grensejusteres mellom våre eiendommer.

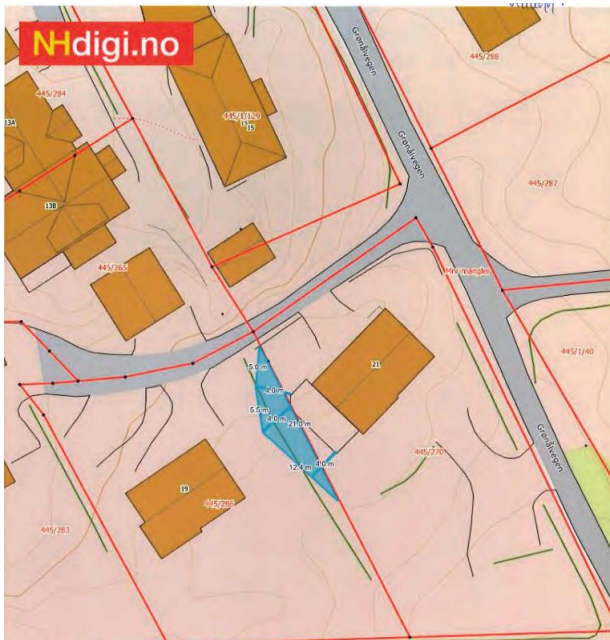

Personnummer-.....

Rafal Przemyslaw Murgas (Grunneigar gbnr. 445/286)-.....

Personnummer-.....

Anette Sylta Hauge (Grunneigar gbnr. 445/270)-.....

Personnummer-.....

Olav Eivind Hauge (Grunneigar gbnr. 445/270)-.....