


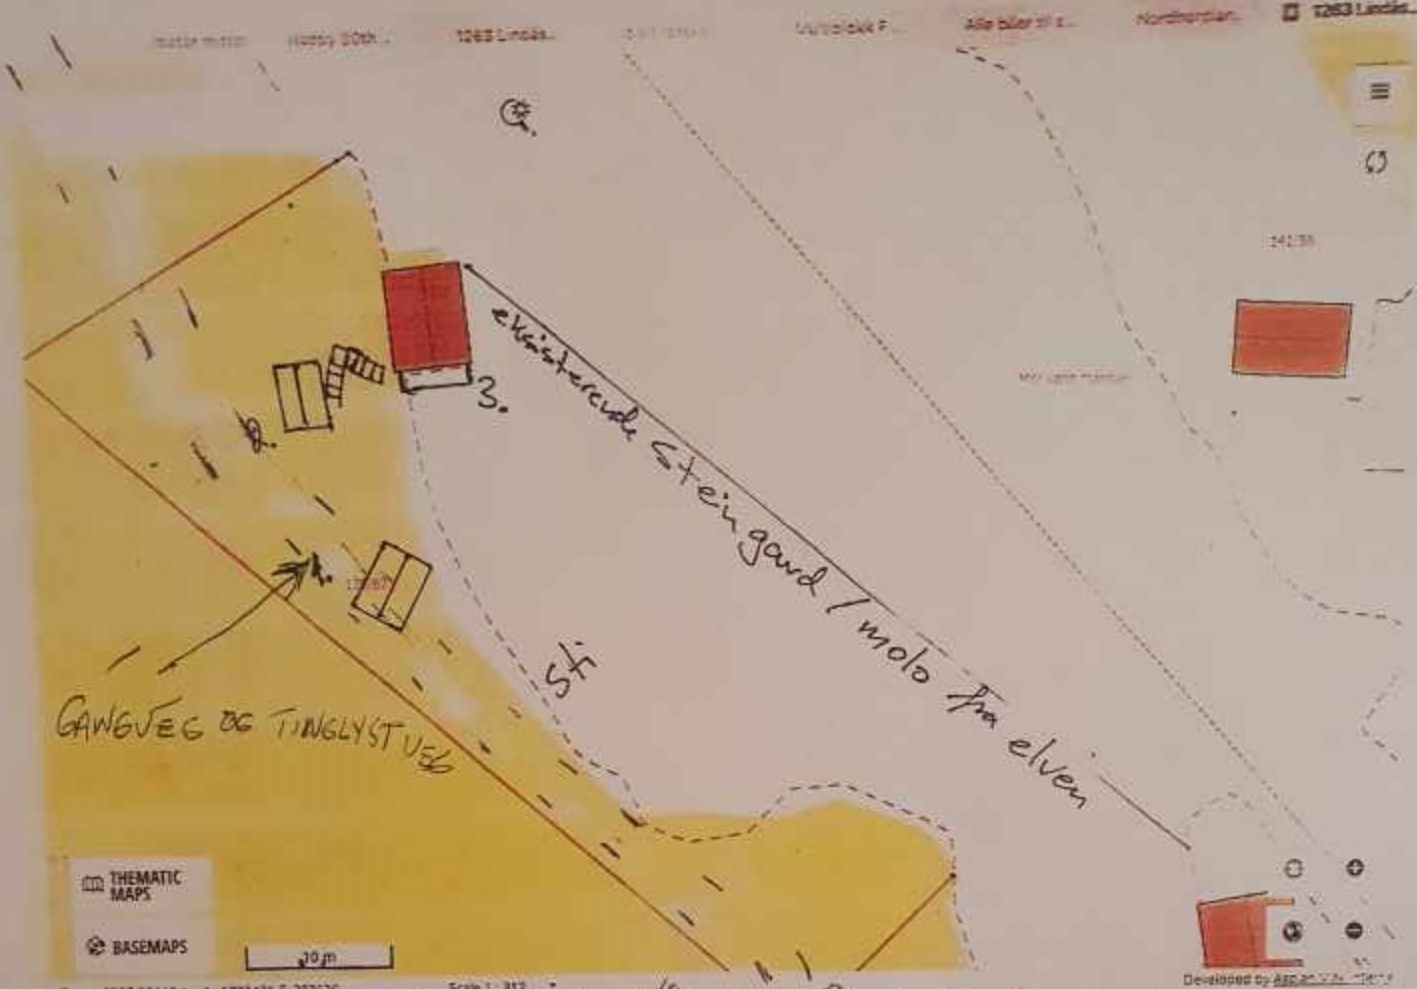

- DORBELSTIPLA LINJE VISER TINGLYST VEG OVEK 139/67
 Bod posisjon 2. er ny plassering fra 1.
 Trapper ned til nævst markert
 Tilkomst plattform bak nævst 3.
- DAGENS STI OG TILKOMST TIL 139/12 GÅR
 DER DEN DORBELSTIPLA LINJE ER TEIKNET.